

ALLA MÅTT KONTROLLERAS PÅ PLATS






5

3

1

VIKTOR RYDBERG 1 - 5

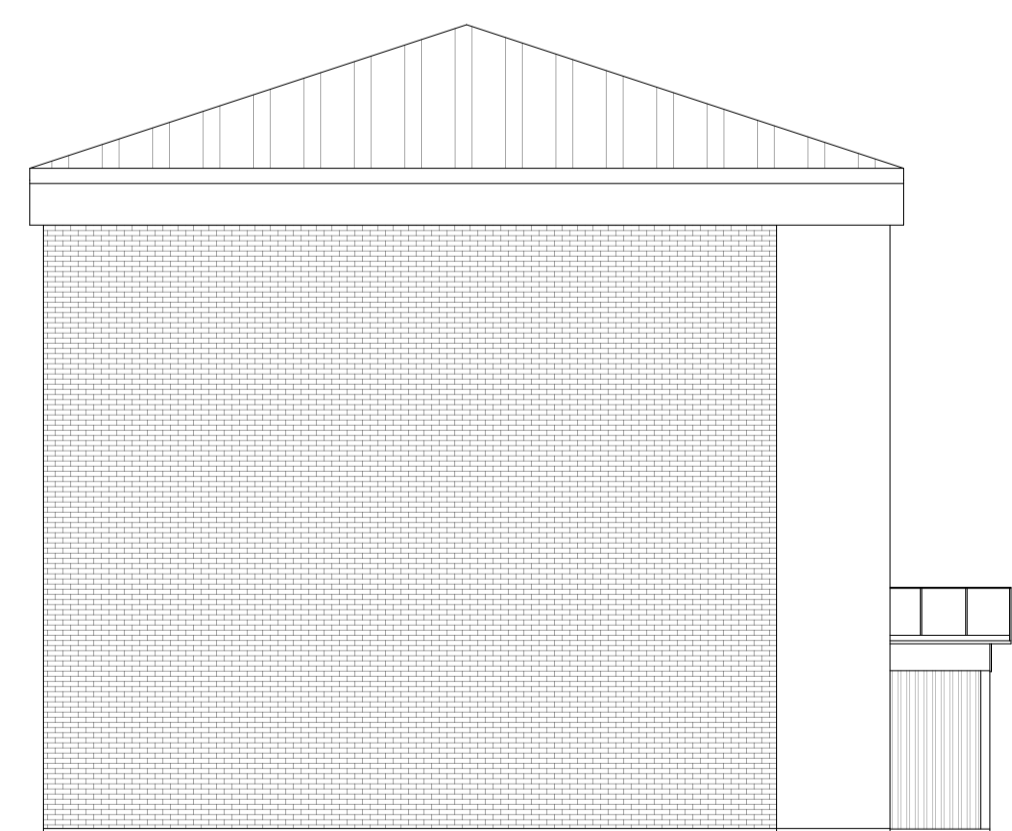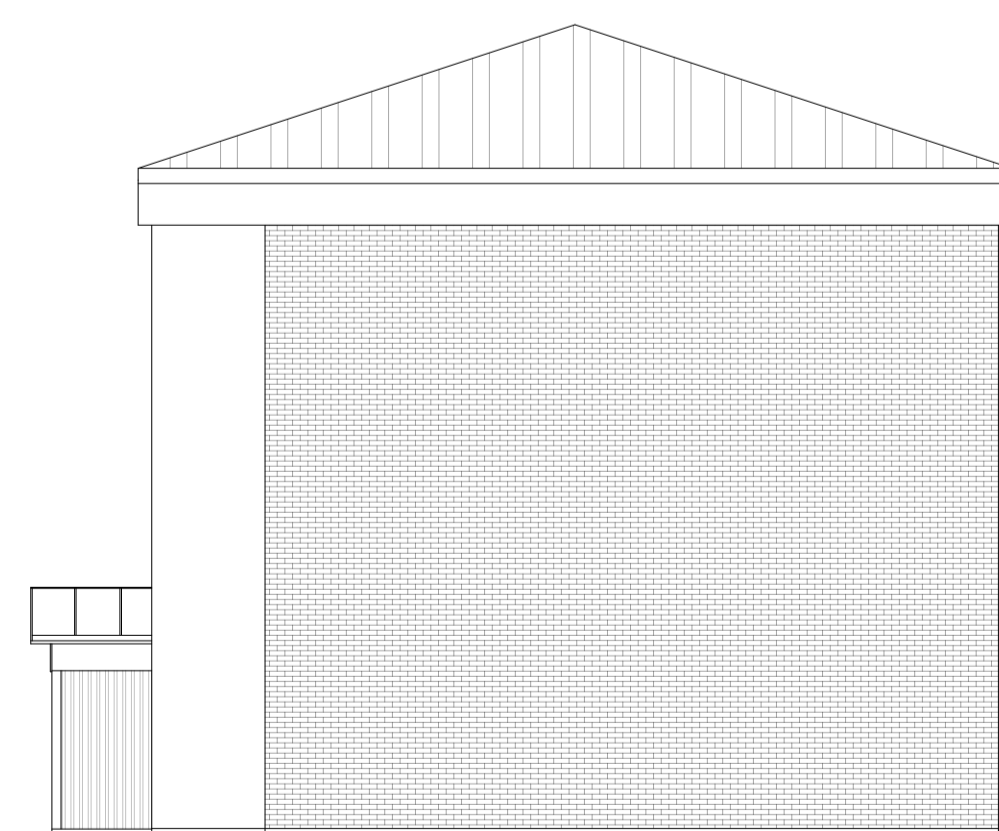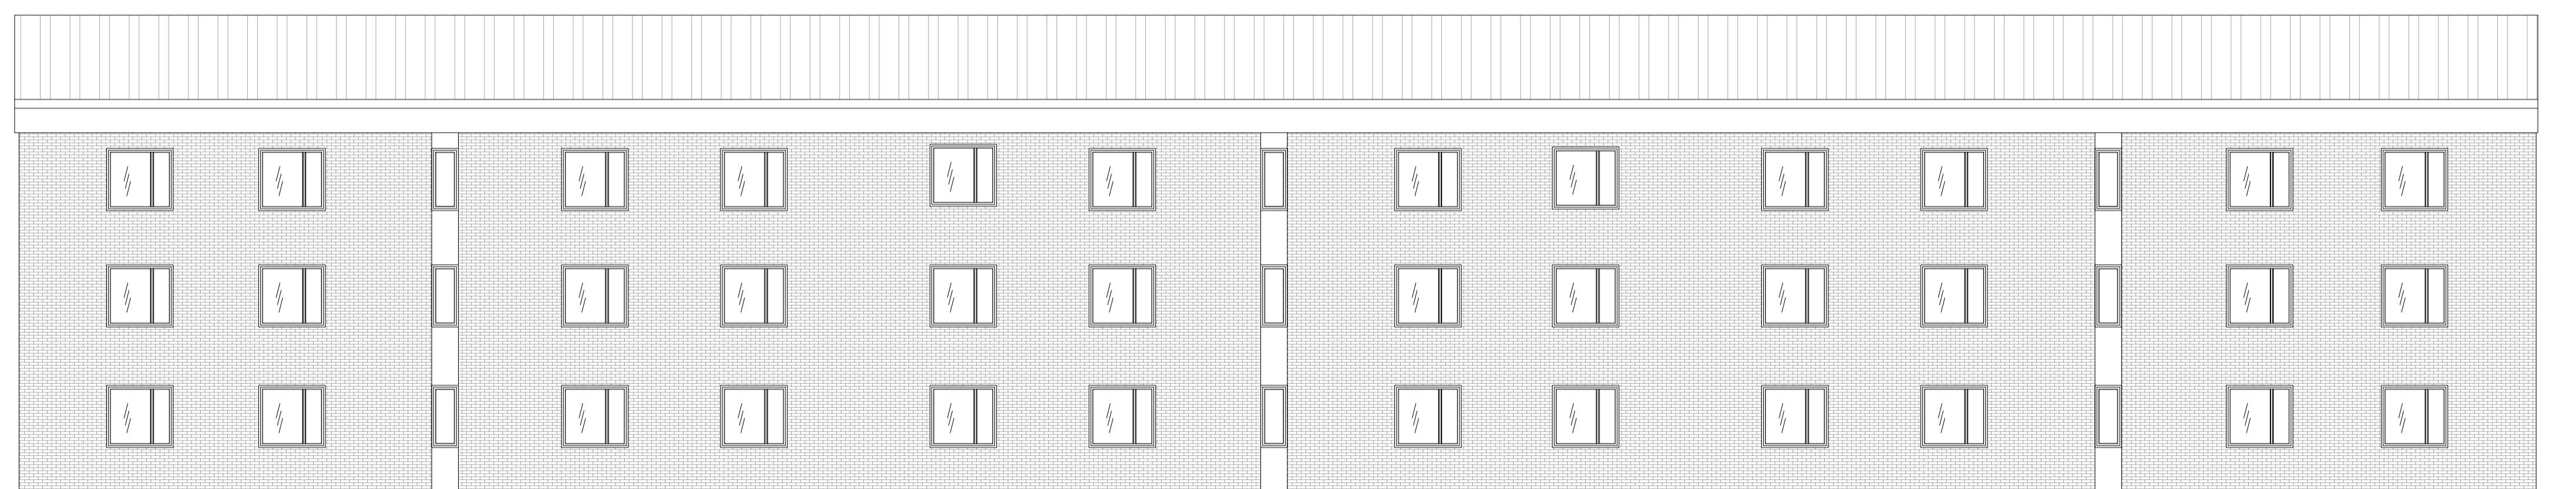

SKALA 1:100  
0 1 2 5 10  
METER

BET	ANT	ÄNDRINGEN AVSER	DATUM	SIGN
<b>RELATIONSHANDLING</b>				
VIKTOR RYDBERGSGATAN 1 - 5				
<b>PBEAB</b>				
TRÖSKVERKSVÄGEN 37 125 32 ÄLVSJÖ				
MOBIL 0704-585 900		ORG NR 556914-3282		
UPPDRAGSR	RITAD/KONSTR AV	HANDLAGGARE		
	E.S.			
DATUM	ANSVARIG			
2022-02-07				
FASADER				
SKALA	NUMMER	BET		
1:100 (A1)	A-30.1-01	A		