

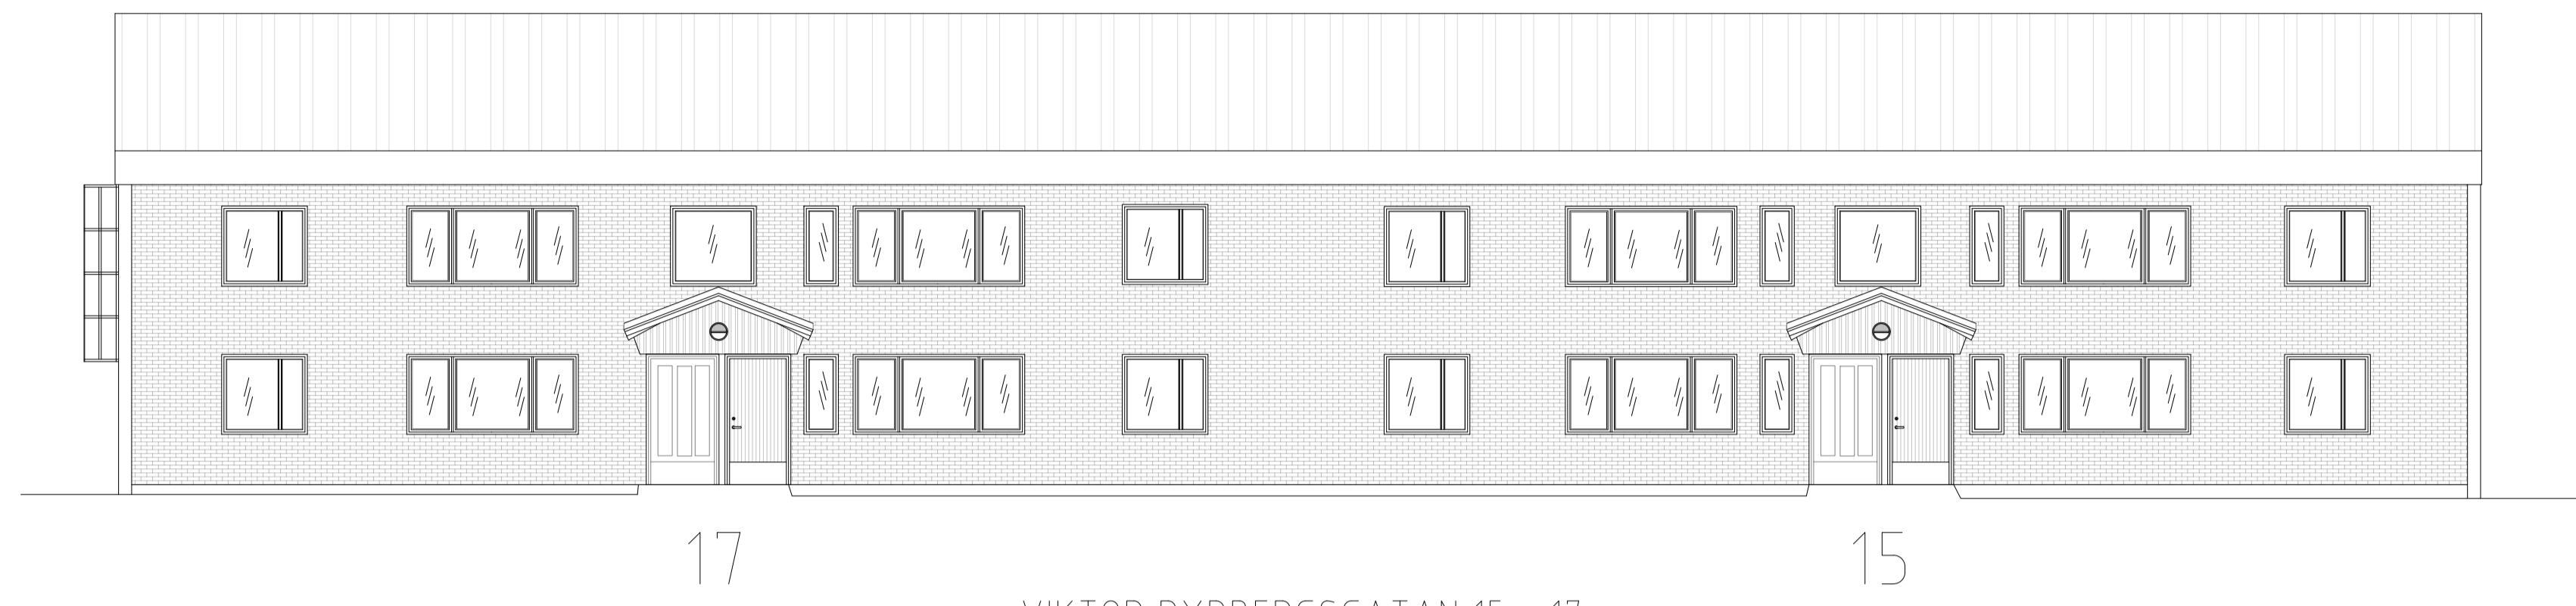
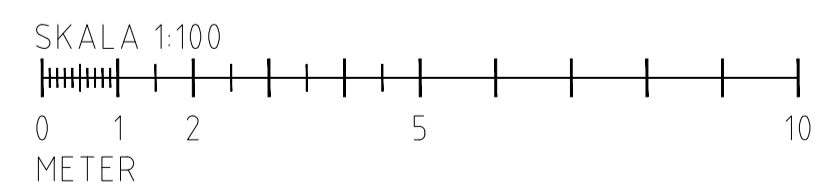


ALLA MÅTT KONTROLLERAS PÅ PLATS

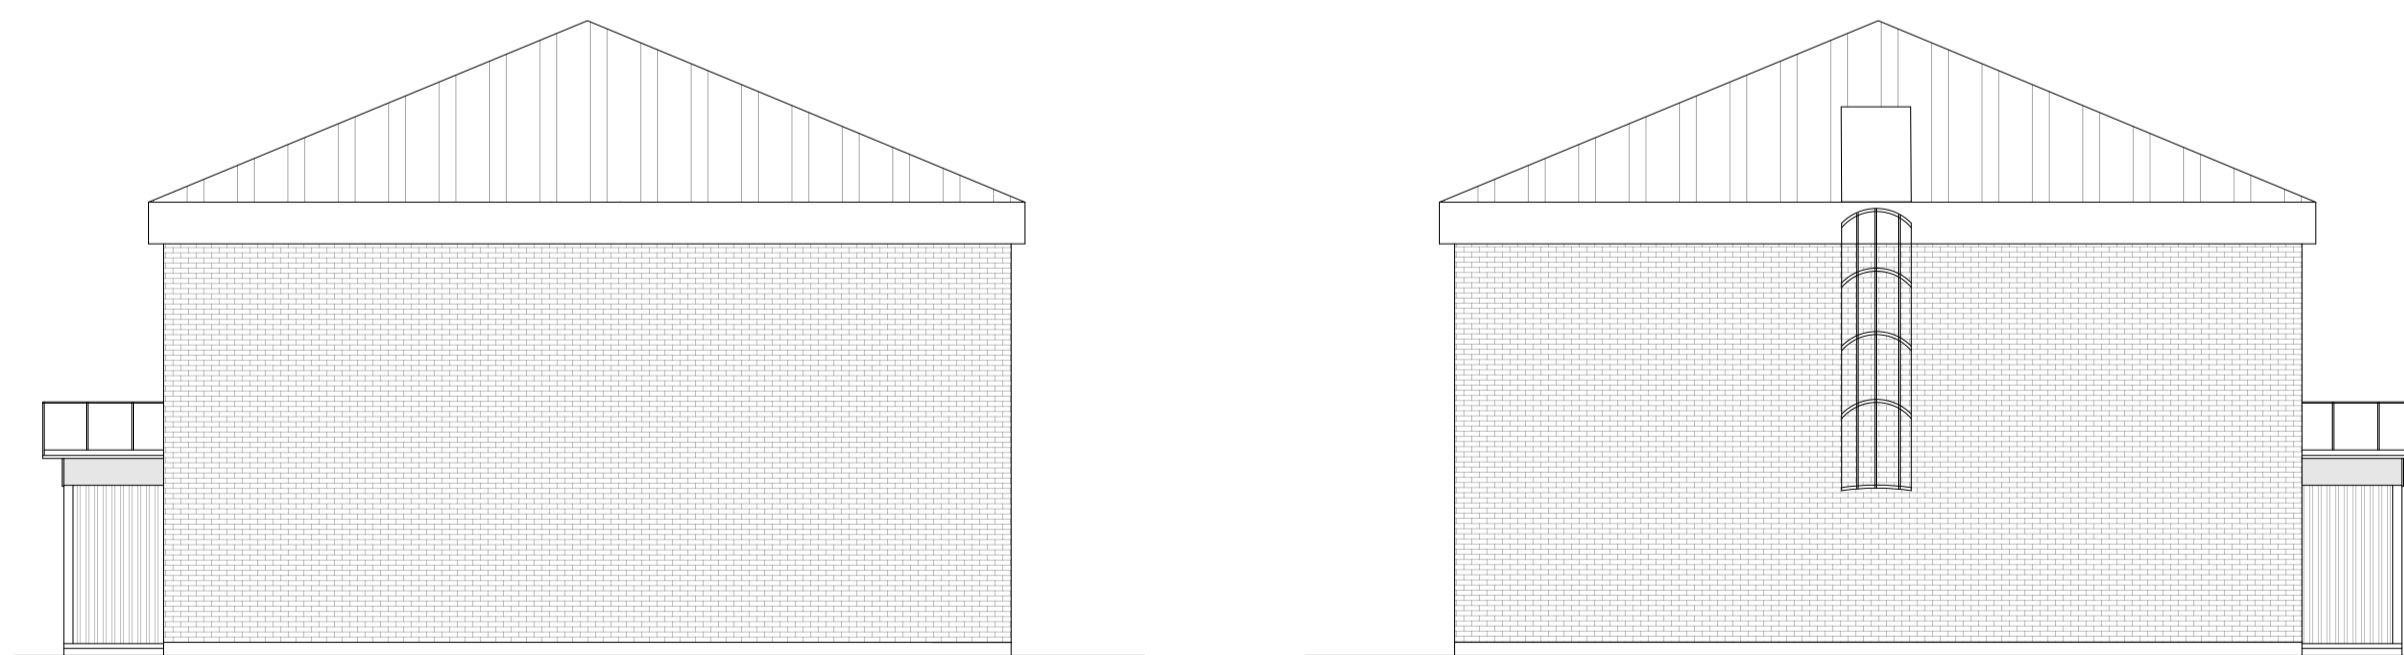

VIKTOR RYDBERGSGATAN 15 - 17

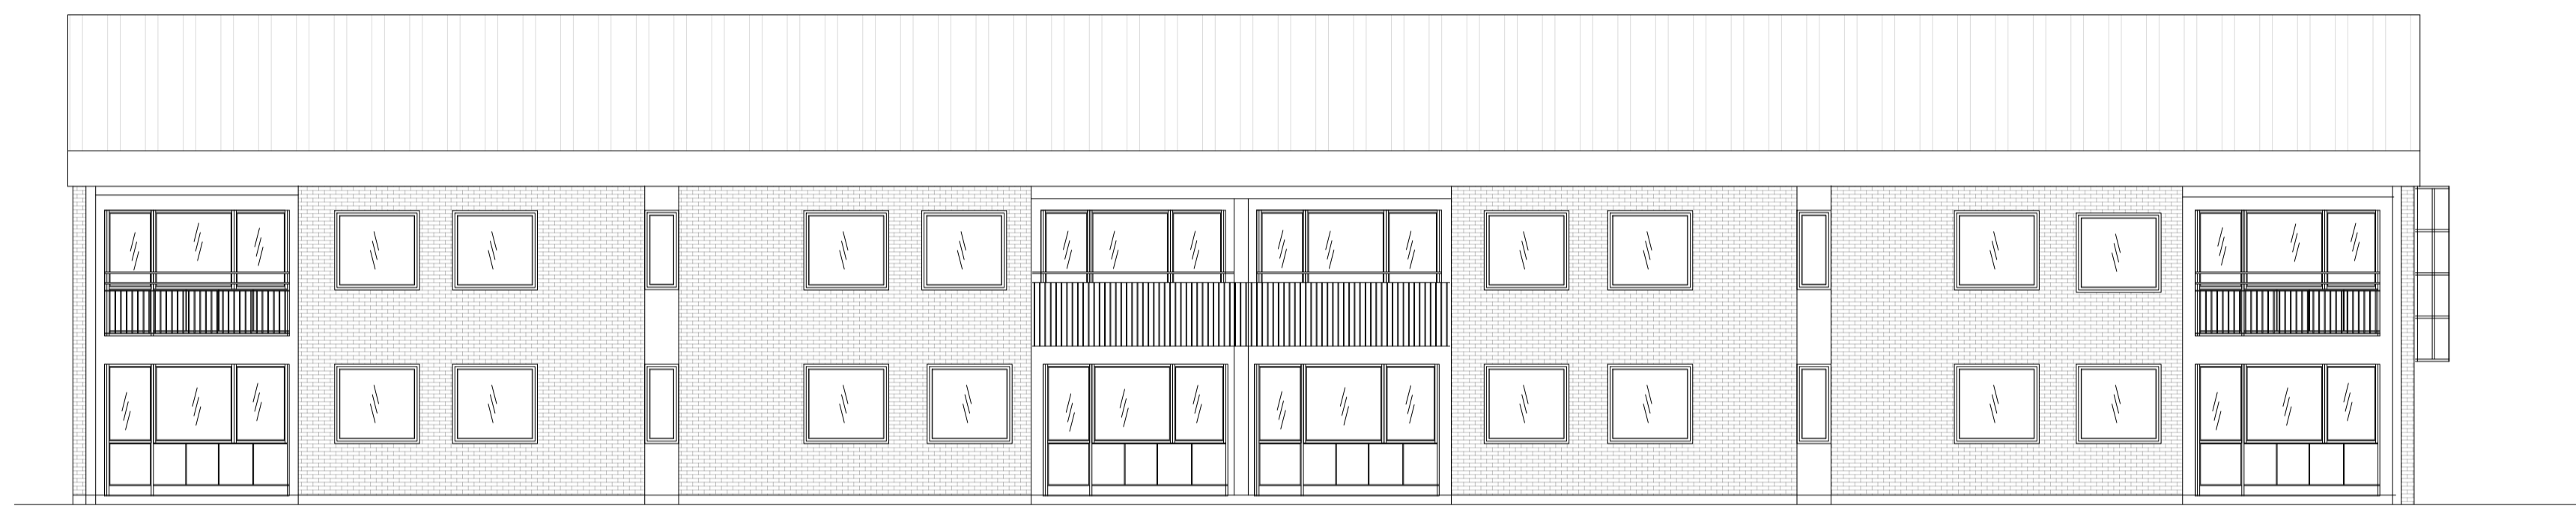

BET	ANT	ÄNDRINGEN AVSER	DATUM	SIGN
RELATIONSHANDLING				
VIKTOR RYDBERGSGATAN 15 - 17				
PBEAB				
TRÖSKVERKSVÅGEN 37 125 32 ÄLVSJÖ				
<small>MOBIL 0704-505 900</small>		<small>ORG.NR 556911-3282</small>		
UPPDRAG NR	RITAD/KONSTR AV	HANDLÄGGARE		
2022-02-07	E.S.			
DATUM	ANSVARIG			
2022-02-07				
FASADER				
SKALA	NUMMER	BET		
1:100 (A1)	A-30.3-01	A		