
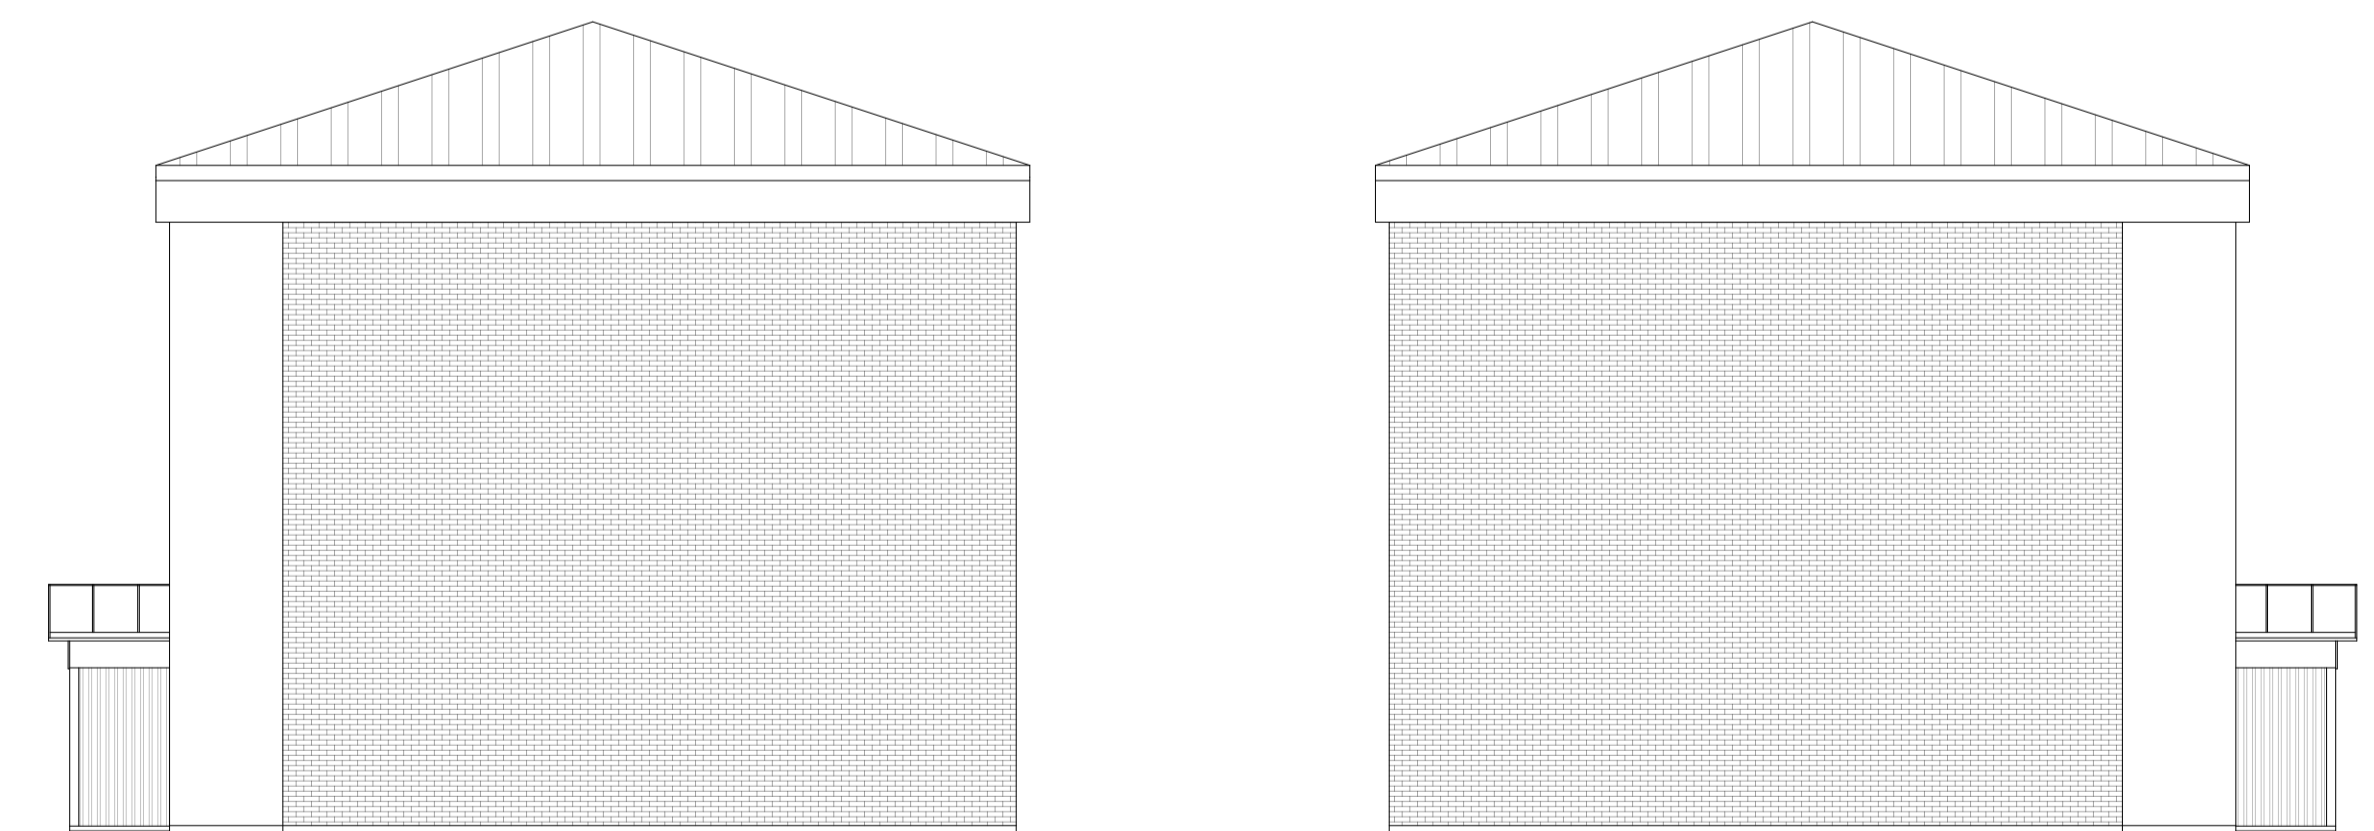
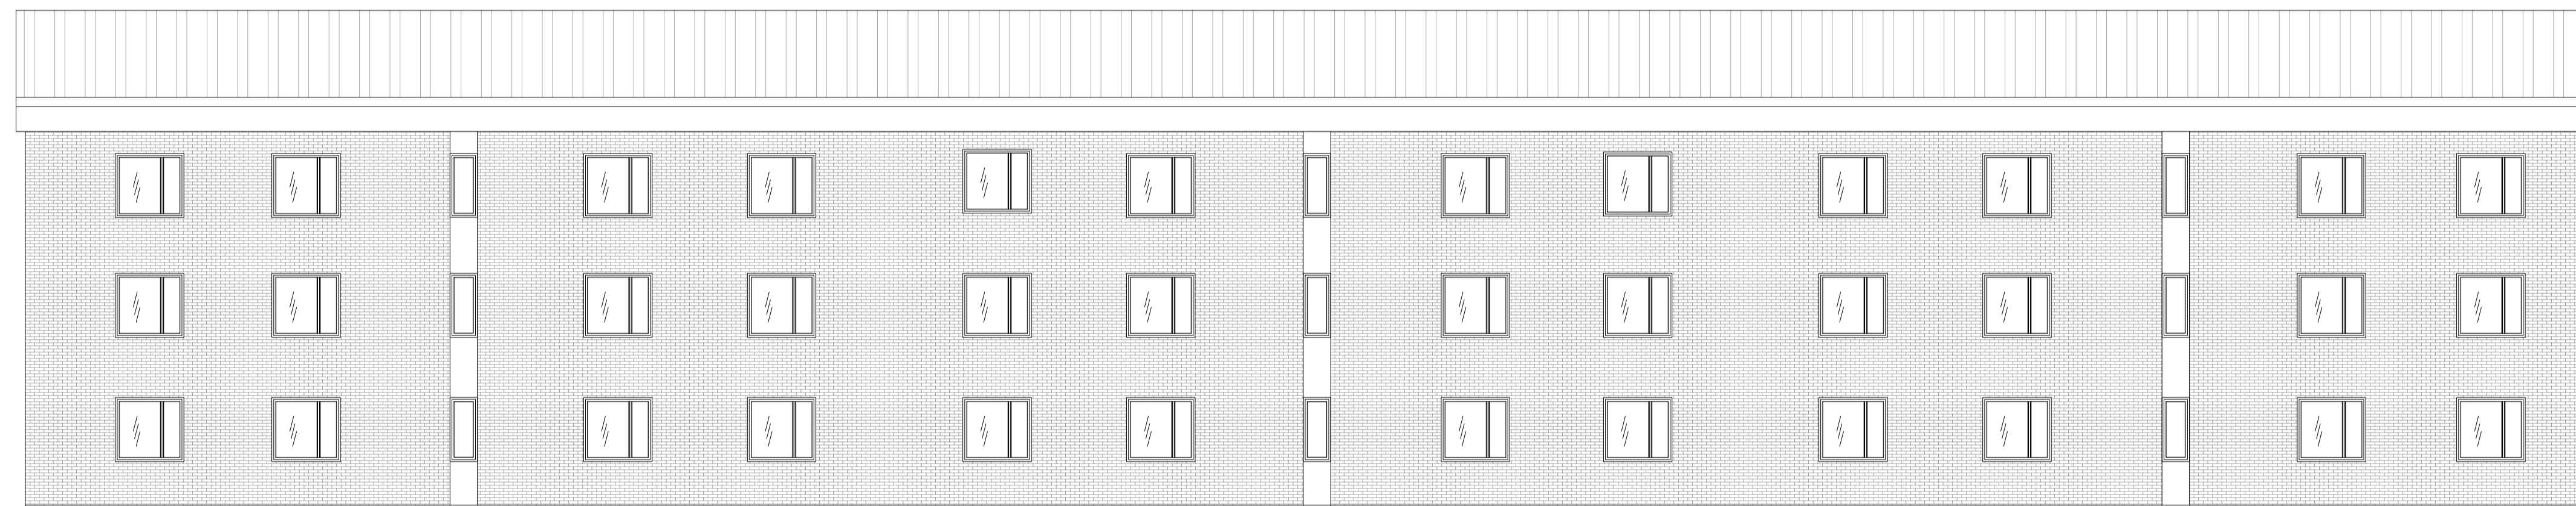


ALLA MÅTT KONTROLLERAS PÅ PLATS

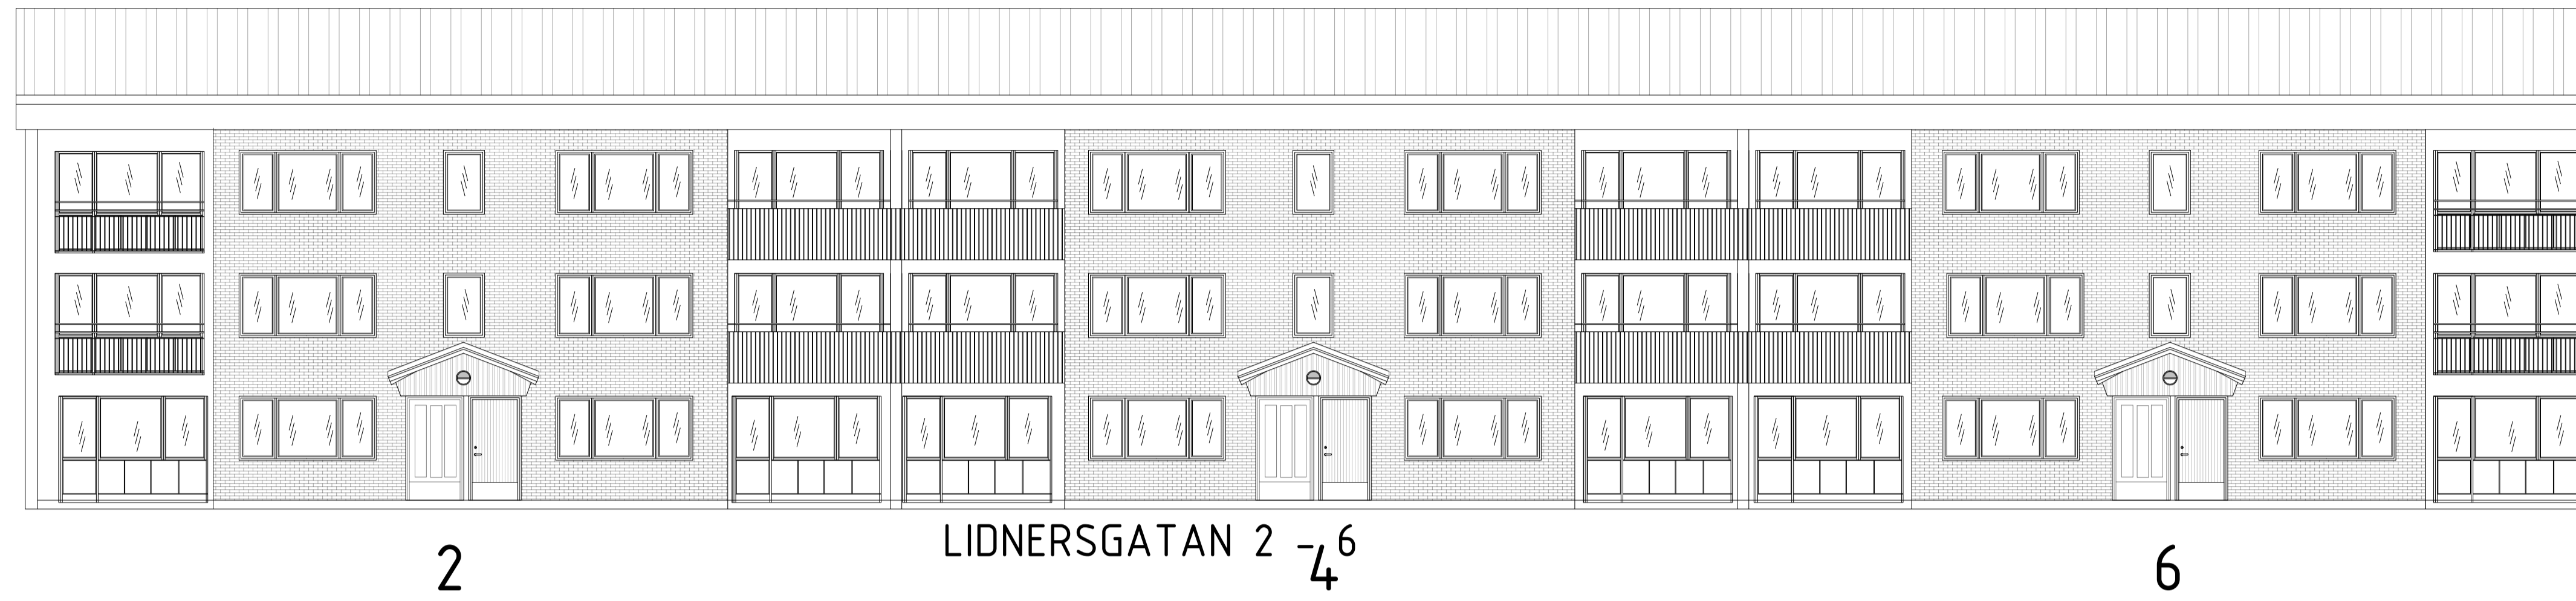

SKALA 1:100
0 1 2 5 10
METER

BET	ANT	ÄNDRINGEN AVSER	DATUM	SIGN
RELATIONSHANDLING				
LIDNERSGATAN 2 - 6				
PBEAB				
TRÖSKVERKSVÄGEN 37 125 32 ÄLVSJÖ				
MOBIL 0704-585 900		ORG NR 556914-3282		
UPPDRAGSR	RITAD/KONSTR AV	HANDLAGGARE		
	E.S.			
DATUM	ANSVARIG			
2022-02-07				
FASADER				
SKALA	NUMMER	BET		
1:100 (A1)	A-30.8-01	A		