
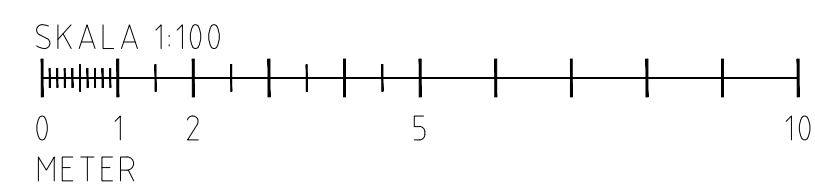
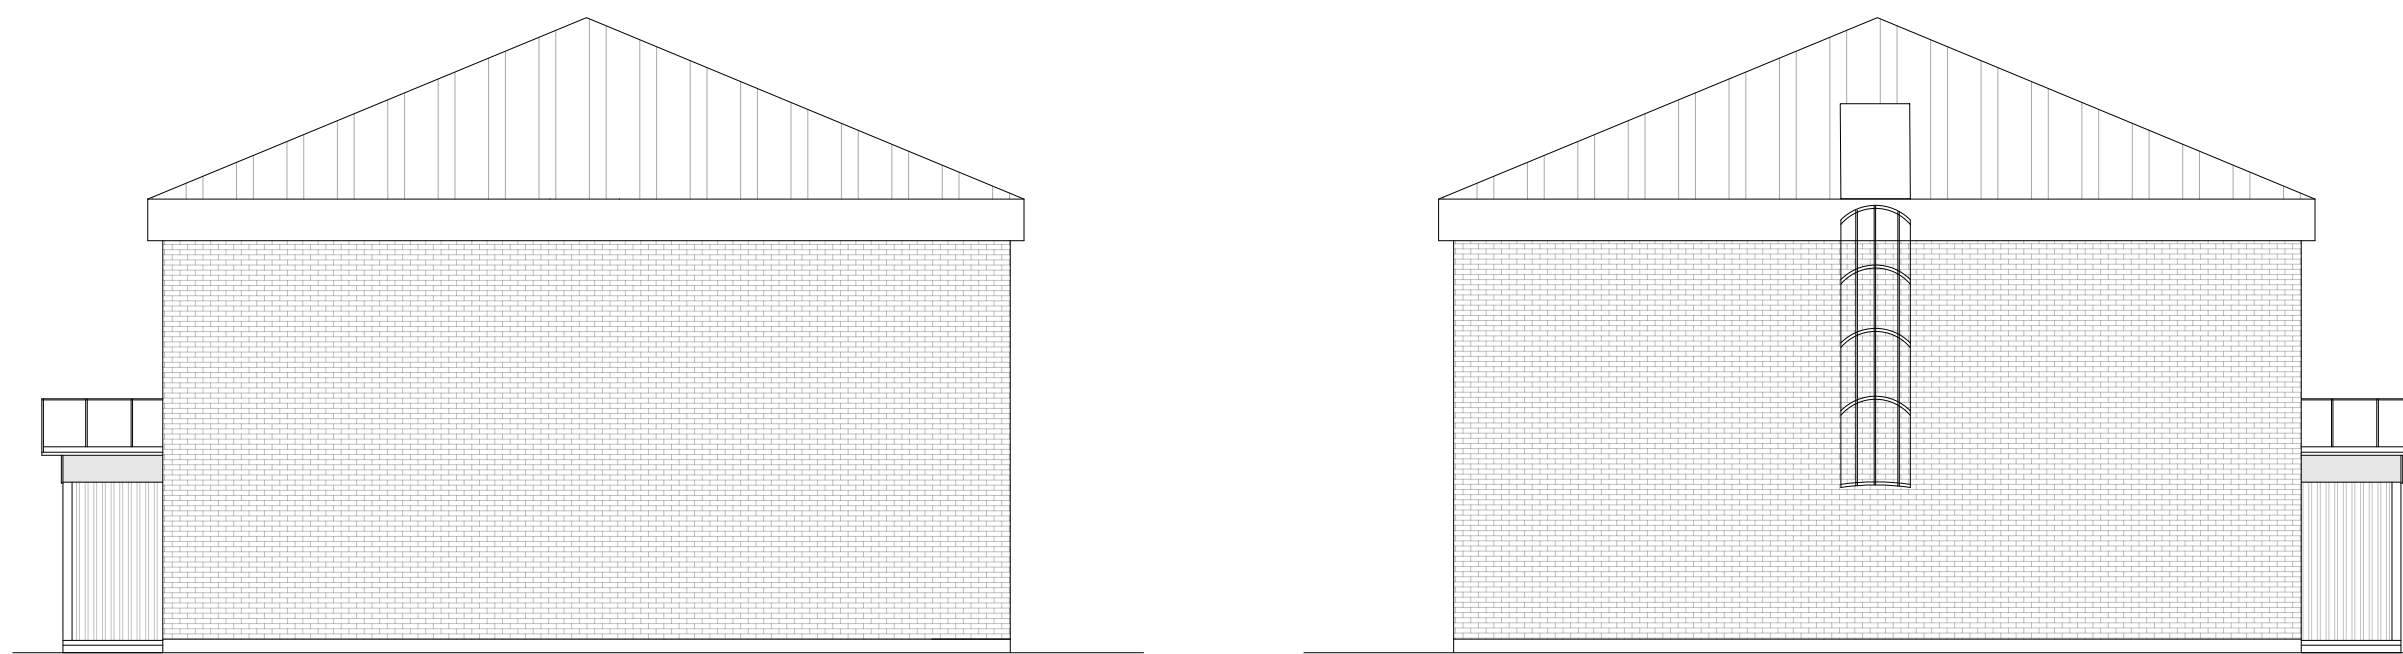
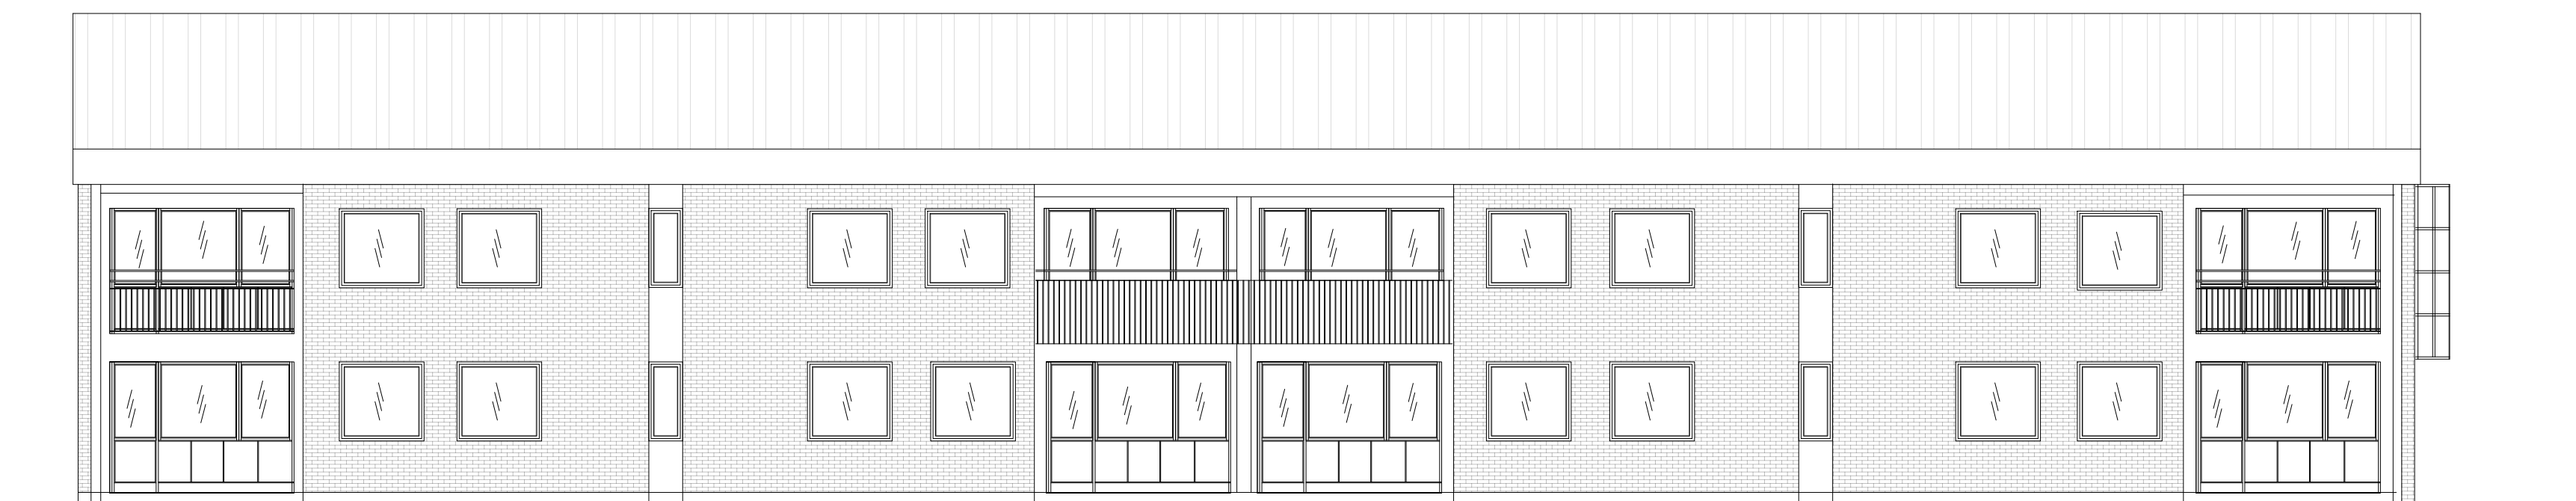


ALLA MÅTT KONTROLLERAS PÅ PLATS

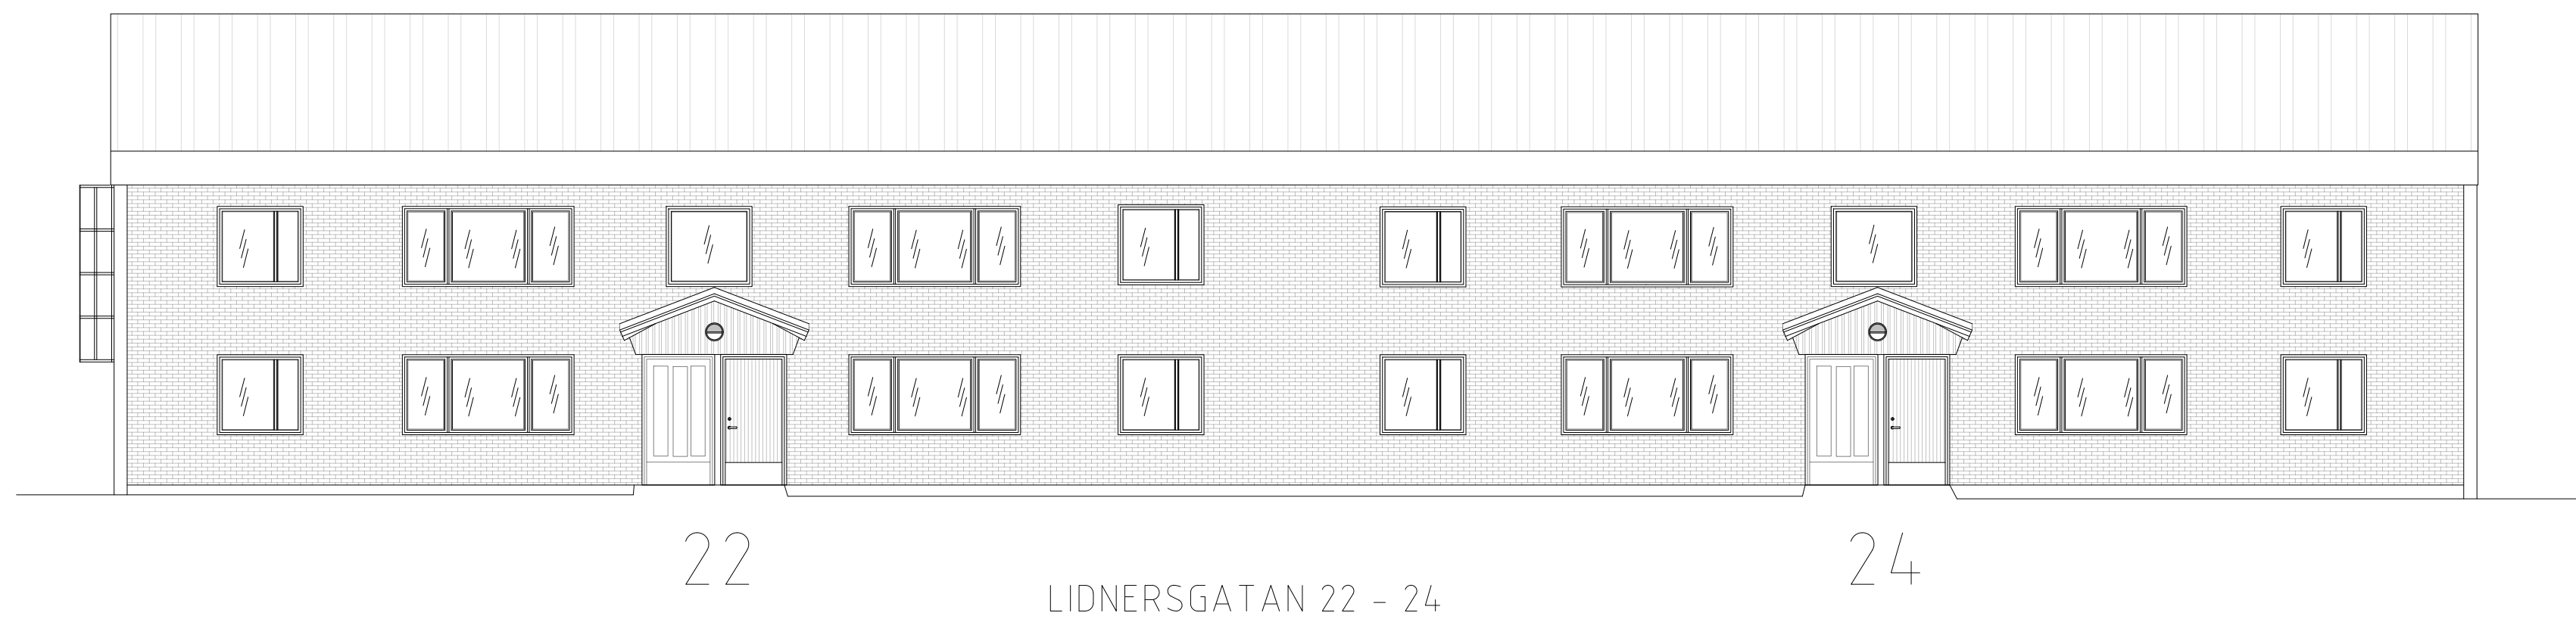

| BET   | ANT                            | ÄNDRINGEN AVSER                   | DATUM | SIGN |
|---|--------------------------------|-----------------------------------|-------|------|
| <b>RELATIONSHANDLING</b>                            |                                |                                   |       |      |
| <b>LIDNERSGATAN 22 - 24</b>                         |                                |                                   |       |      |
| <b>PBEAB</b><br>TRÖSKVERKSVÄGEN 37<br>125 32 ÄLVSJÖ |                                |                                   |       |      |
| <small>MOBIL 0704-505 900</small>                   |                                | <small>ORG.NR 556911-3282</small> |       |      |
| <small>UPPDRAG NR</small>                           | <small>RITAD/KONSTR AV</small> | <small>HANDLÄGGARE</small>        |       |      |
|   | E.S.                           |                                   |       |      |
| <small>DATUM</small>                                | <small>ANSVARIG</small>        |                                   |       |      |
| 2022-02-07  |                                |                                   |       |      |
| FASADER   |                                |                                   |       |      |
| <small>SKALA</small>                                | <small>NUMMER</small>          | <small>BET</small>                |       |      |
| 1:100 (A1)  | A-30.11-01                     | A                                 |       |      |