

ALLA MÅTT KONTROLLERAS PÅ PLATS







21

23

25

VIKTOR RYDBERGSGATAN 21 - 25

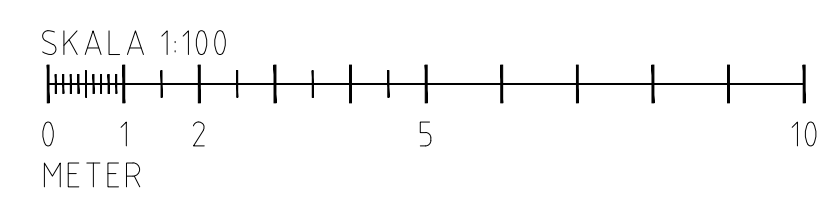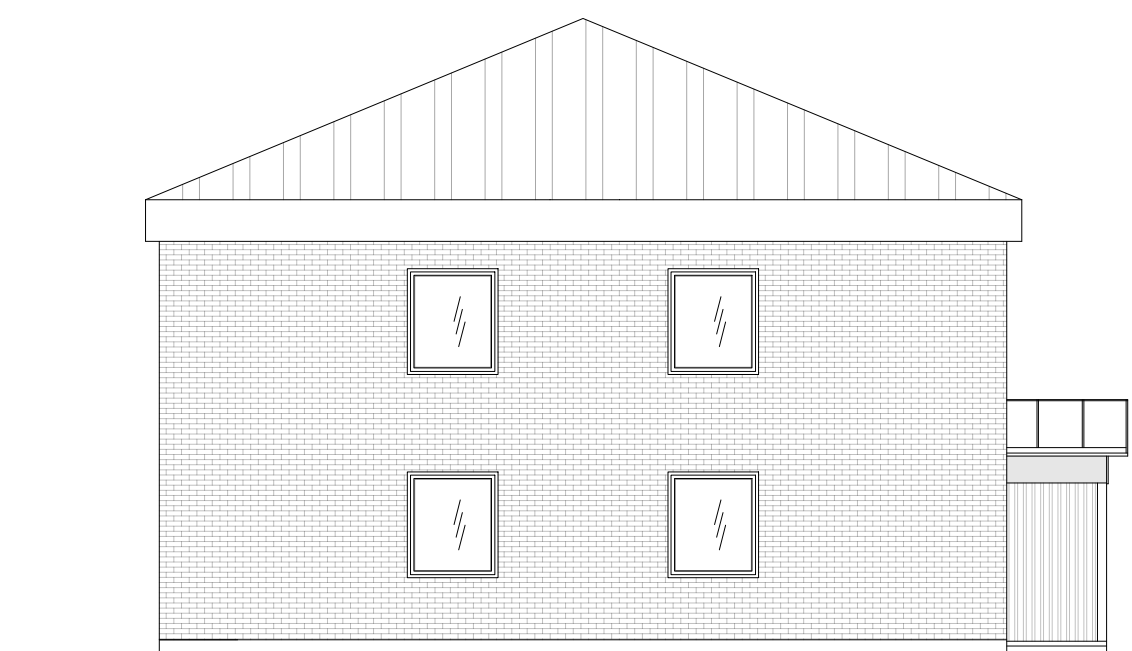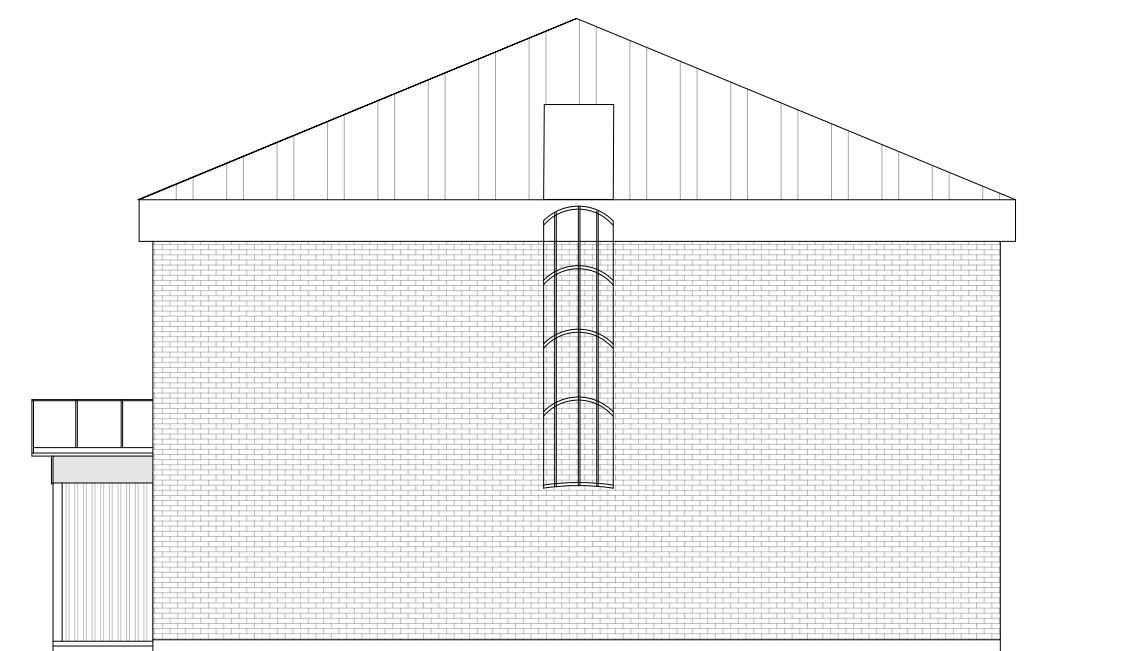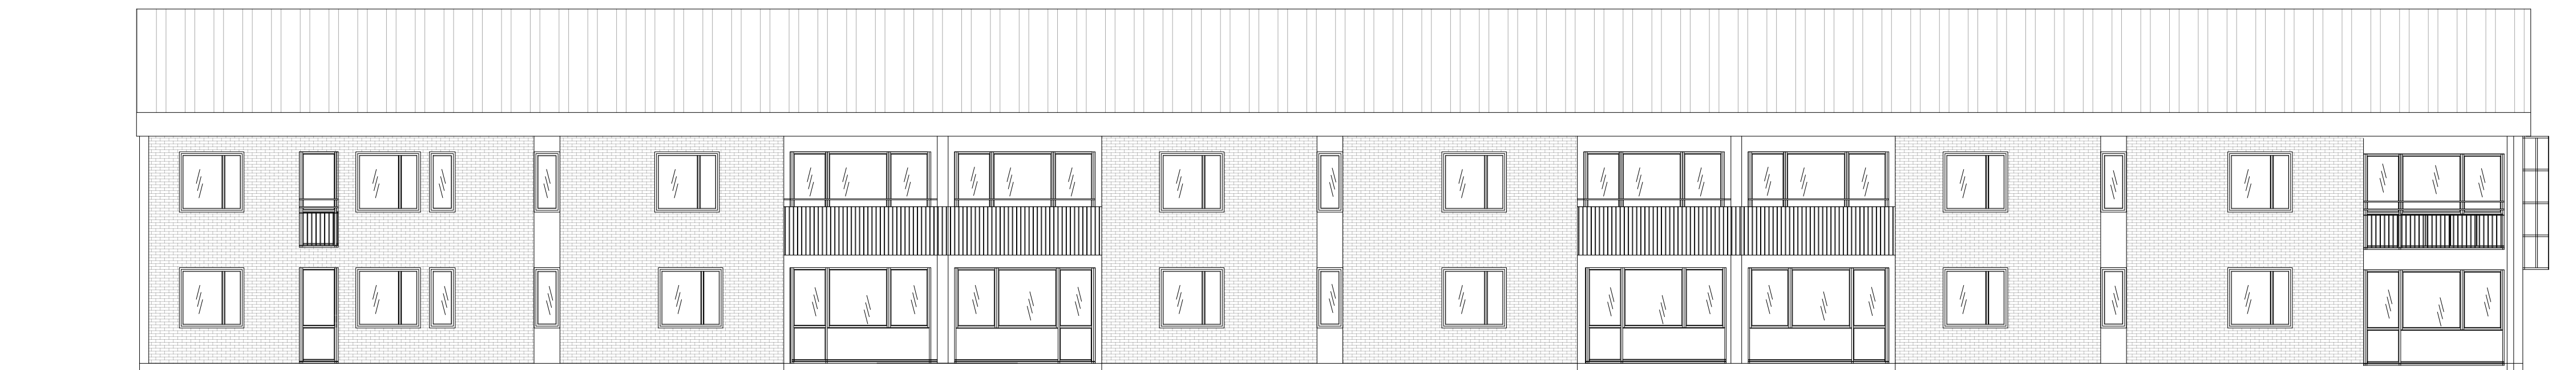

BET	ANT	ÄNDRINGEN AVSER	DATUM	SIGN
RELATIONSHANDLING				
VIKTOR RYDBERGSGATAN 21 - 25				
PBEAB				
TRÖSKVERKSVÄGEN 37 125 32 ÄLVSJÖ				
<small>MOBIL 0704-505 900</small>		<small>ORG.NR 556911-3282</small>		
<small>UPPDRAG NR</small>	<small>RITAD/KONSTR AV</small>	<small>HANDLÄGGARE</small>		
2022-02-07	E.S.			
<small>DATUM</small>	<small>ANSVARIG</small>			
FASADER				
<small>SKALA</small>	<small>NUMMER</small>	<small>BET</small>		
1:100 (A1)	A-30.4-01	A		