
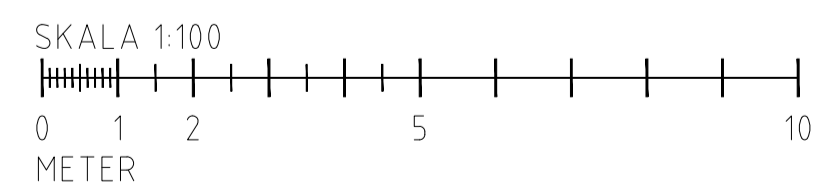
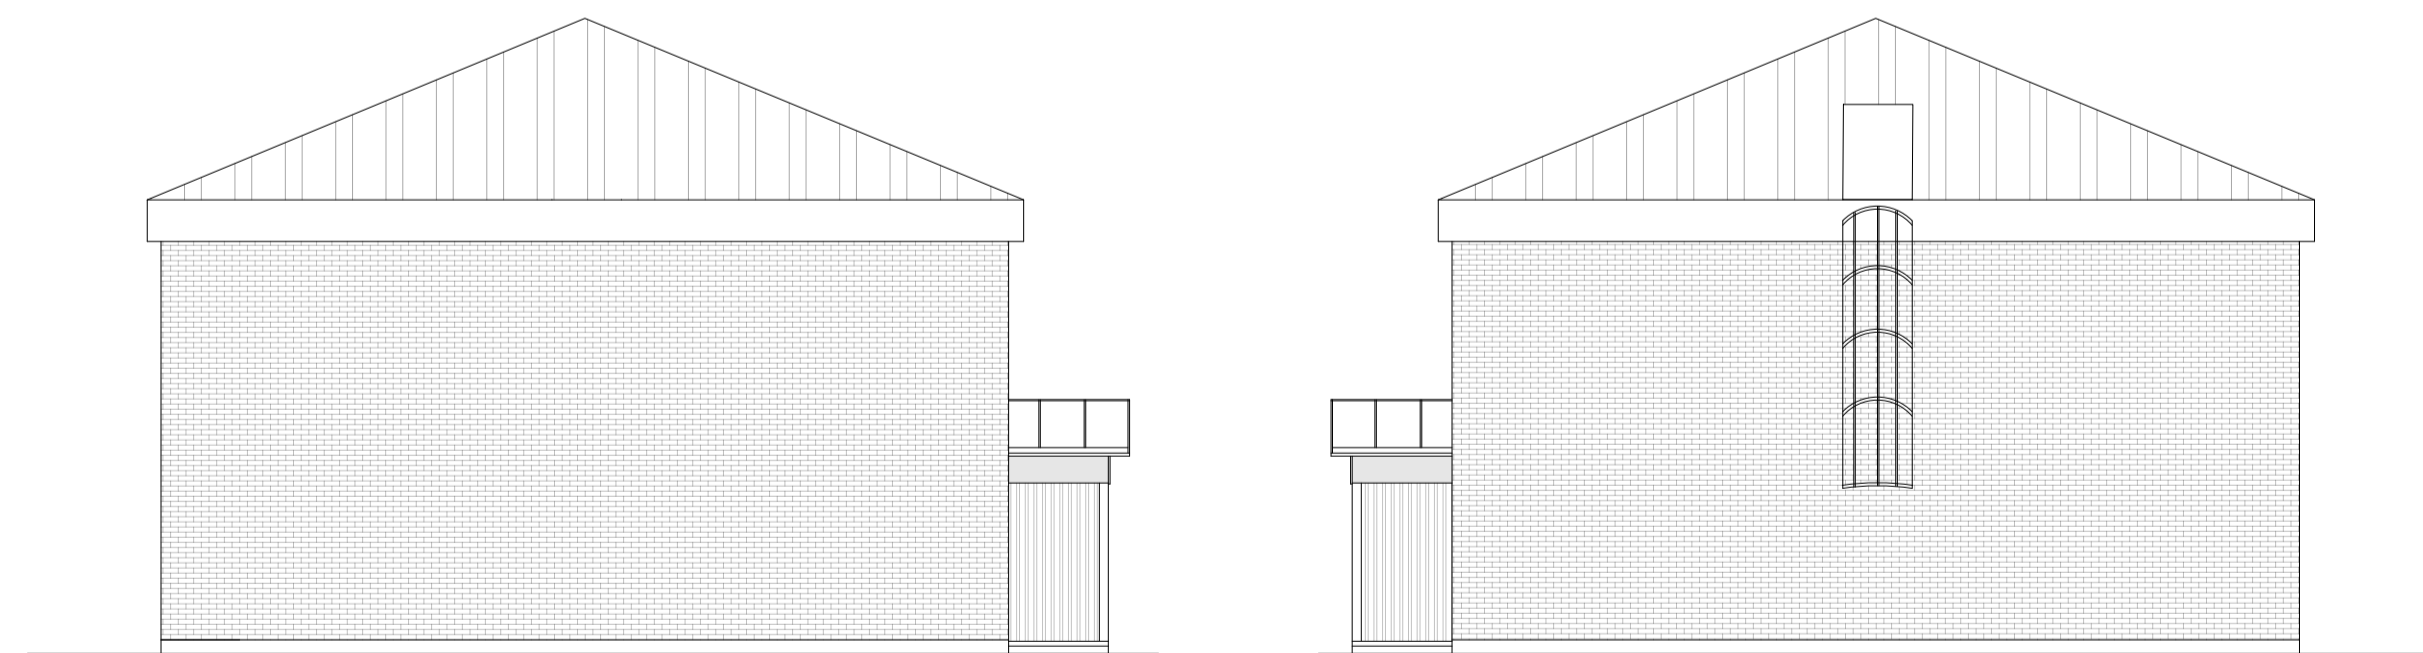
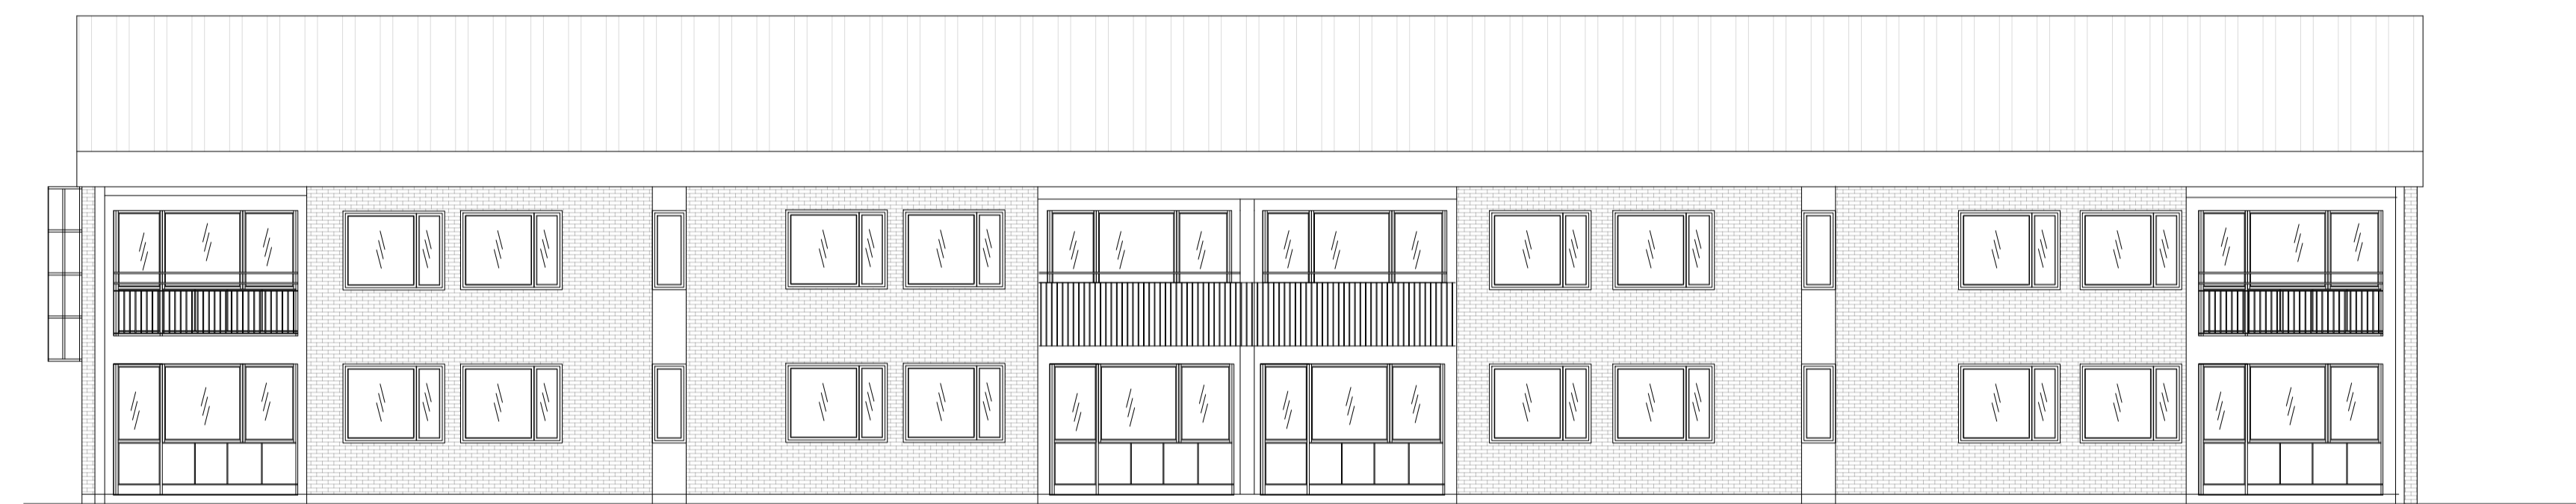


ALLA MÅTT KONTROLLERAS PÅ PLATS

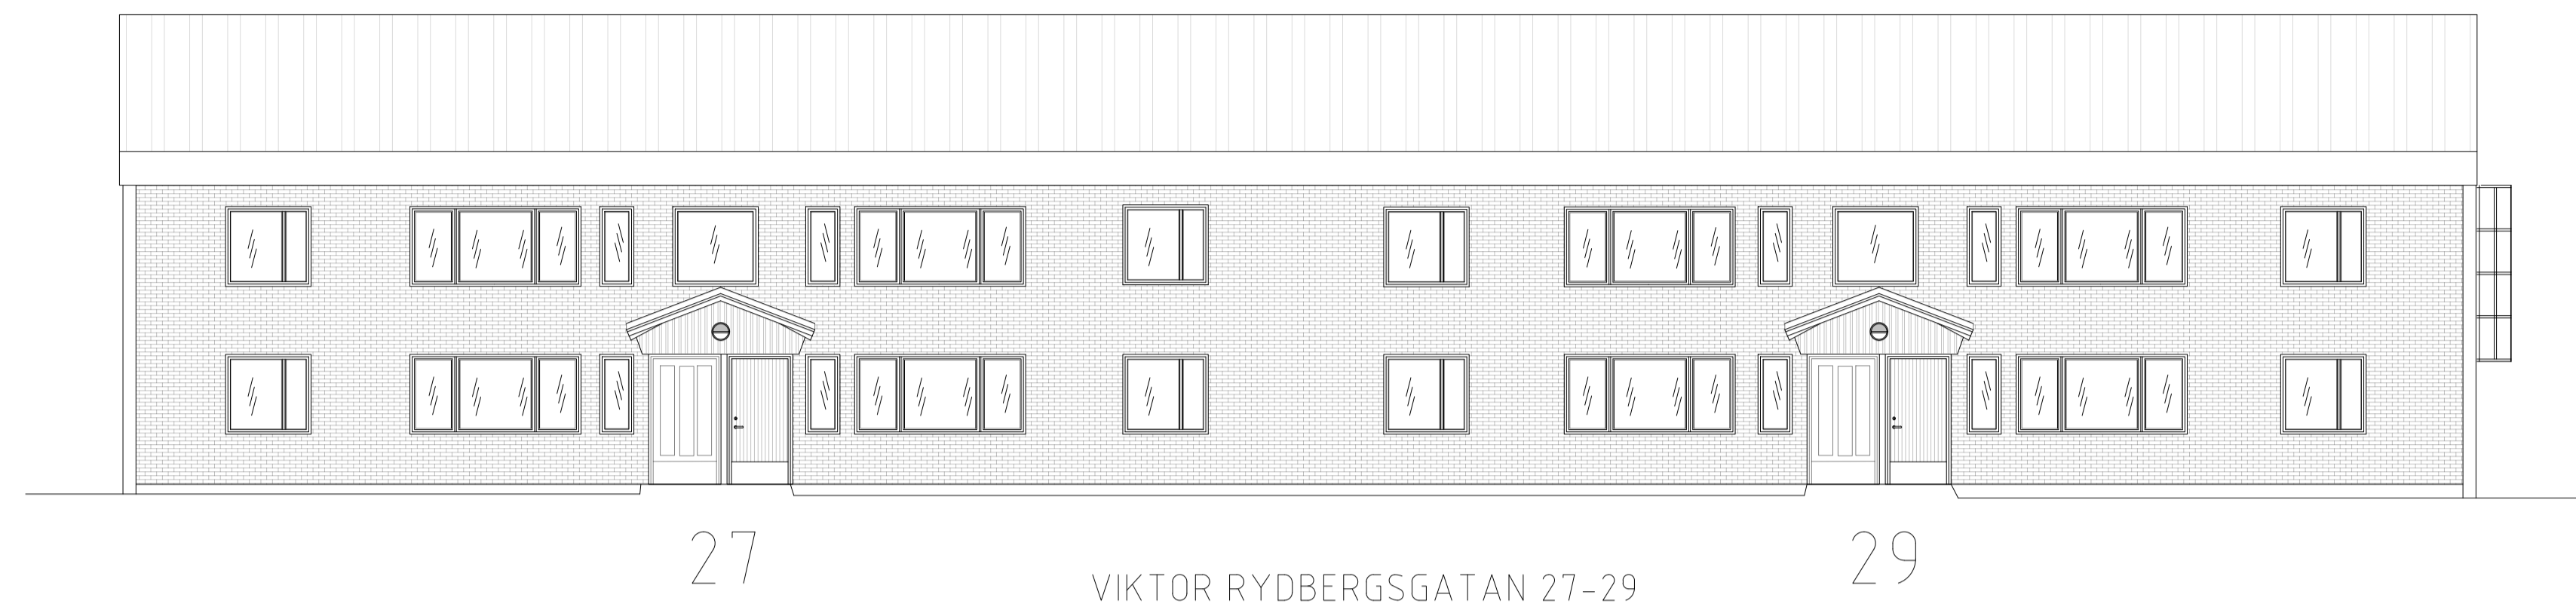

BET	ANT	ÄNDRINGEN AVSER	DATUM	SIGN
<b>RELATIONSHANDLING</b>				
<b>VIKTOR RYDBERGSGATAN 27 - 29</b>				
<b>PBEAB</b>				
TRÖSKVERKSVÅGEN 37 125 32 ÄLVSJÖ				
<small>MOBIL 0704-505 900</small>		<small>ORG.NR 556914-3282</small>		
<small>UPPDRAG NR</small>	<small>RITAD/KONSTR AV</small>	<small>HANDLÄGGARE</small>		
2022-02-07	E.S.			
<small>DATUM</small>	<small>ANSVARIG</small>			
FASADER				
<small>SKALA</small>	<small>NUMMER</small>	<small>BET</small>		
1:100 (A1)	A-30.5-01	A		