
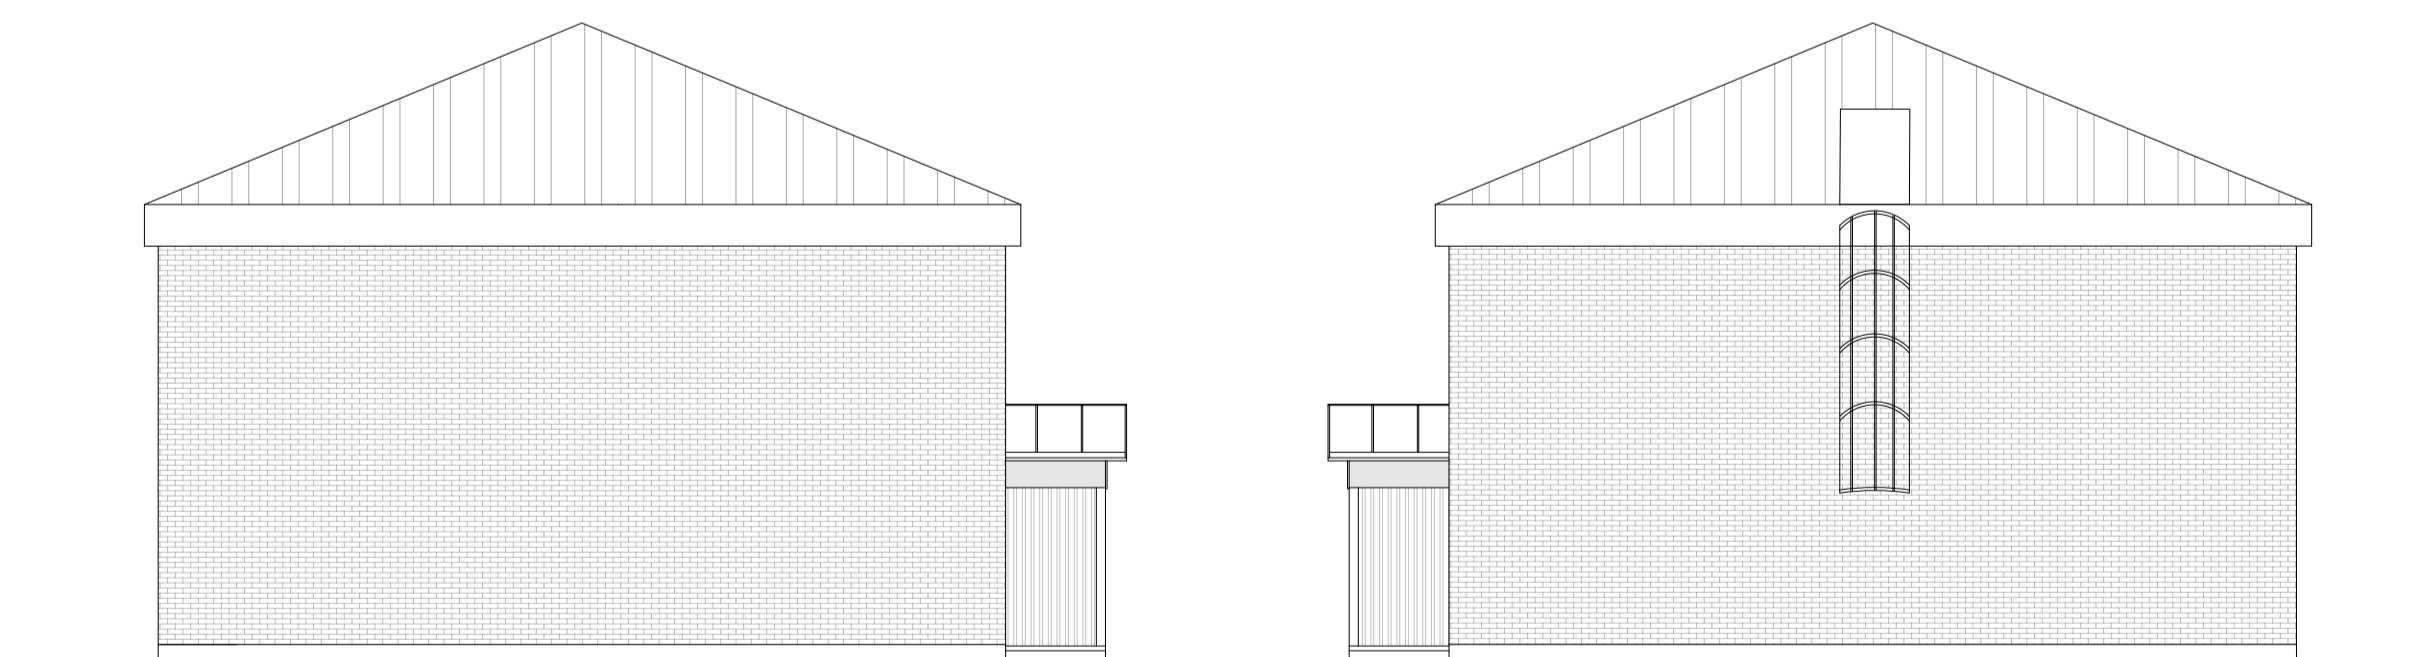
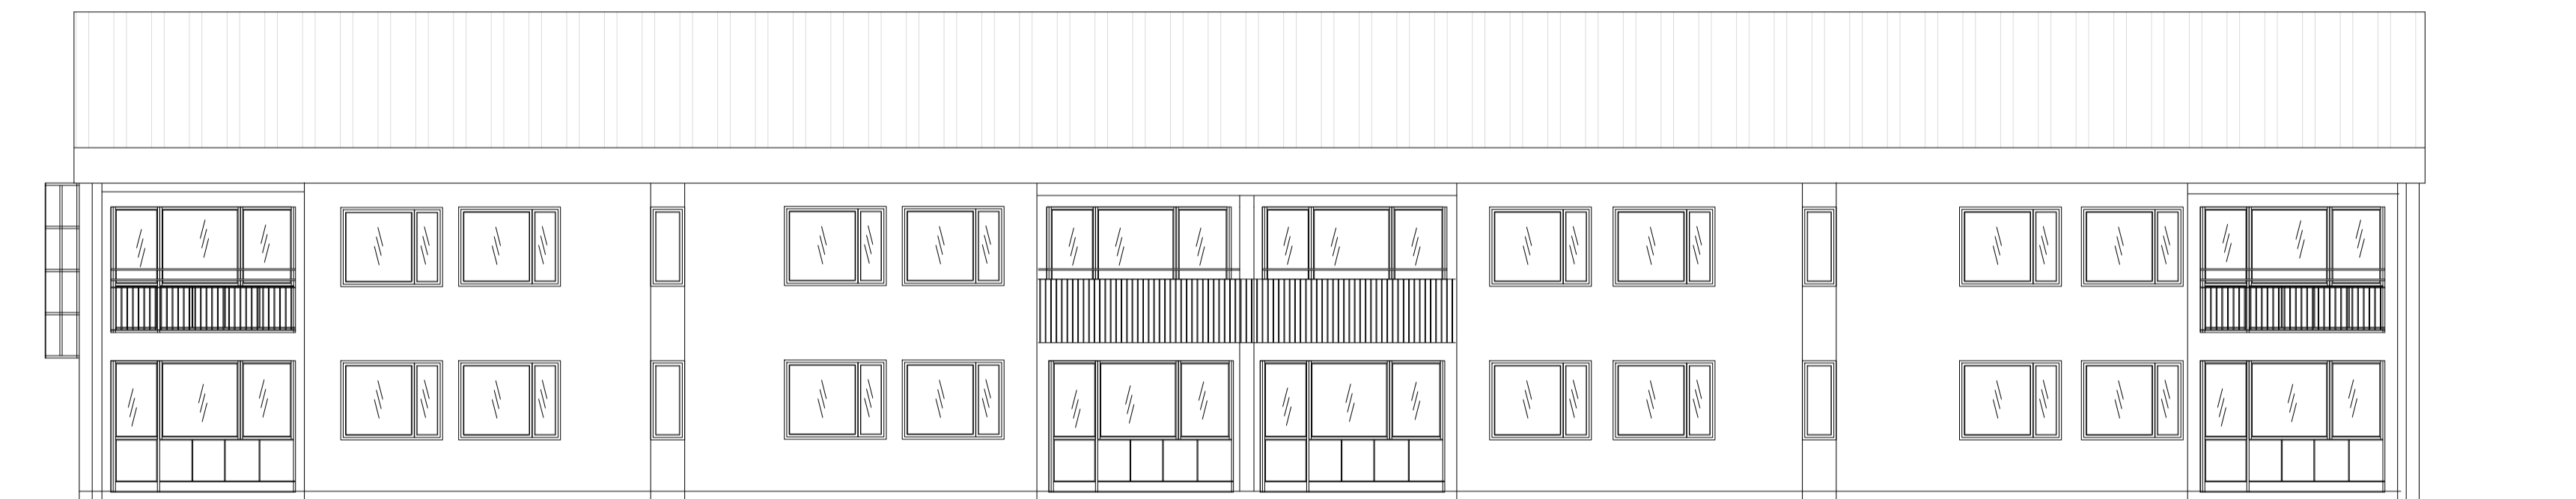


ALLA MÅTT KONTROLLERAS PÅ PLATS

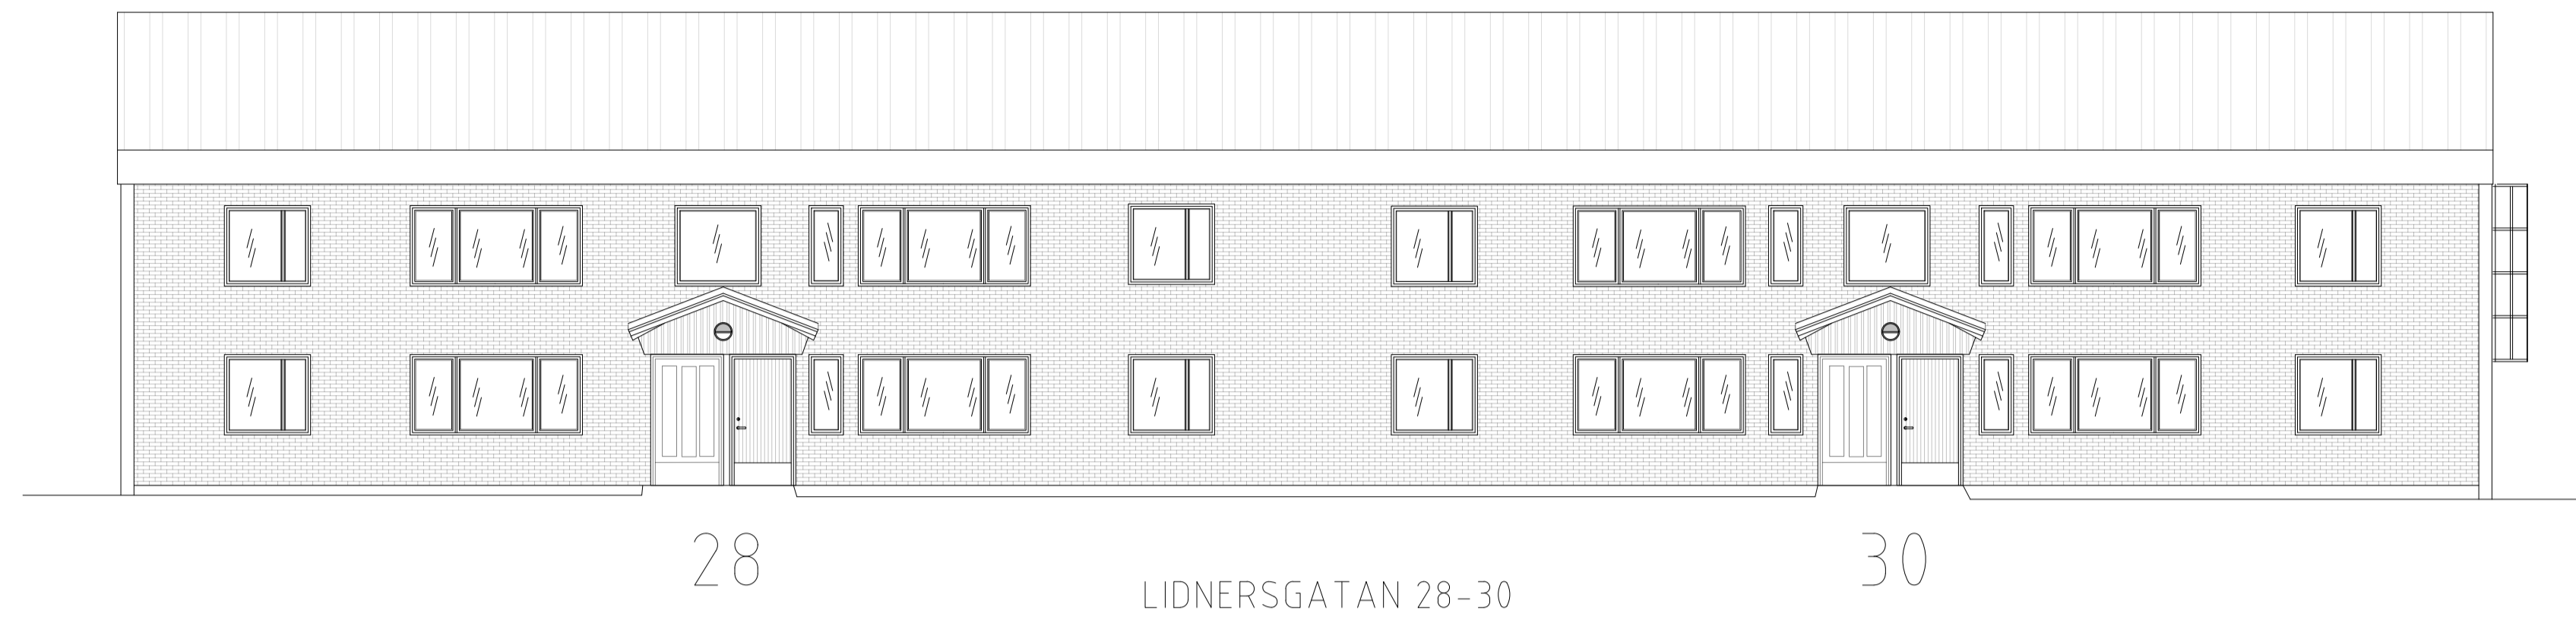

SKALA 1:100
0 1 2 5 10
METER

BET	ANT	ÄNDRINGEN AVSER	DATUM	SIGN
RELATIONSHANDLING				
LIDNERSGATAN 28 - 30				
PBEAB				
TRÖSKVERKSVÄGEN 37 125 32 ÄLVSJÖ				
MOBIL 0704-505 900		ORG.NR 556911-3282		
UPPDRAG NR	RITAD/KONSTR AV	HANDLÄGGARE		
2022-02-07	E.S.			
DATUM	ANSVARIG			
FASADER				
SKALA	NUMMER	BET		
1:100 (A1)	A-30.12-01	A		