

ALLA MÅTT KONTROLLERAS PÅ PLATS






VIKTOR RYDBERGSGATAN 7-13

7

9

11

13

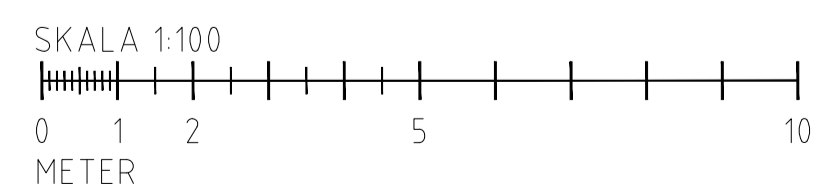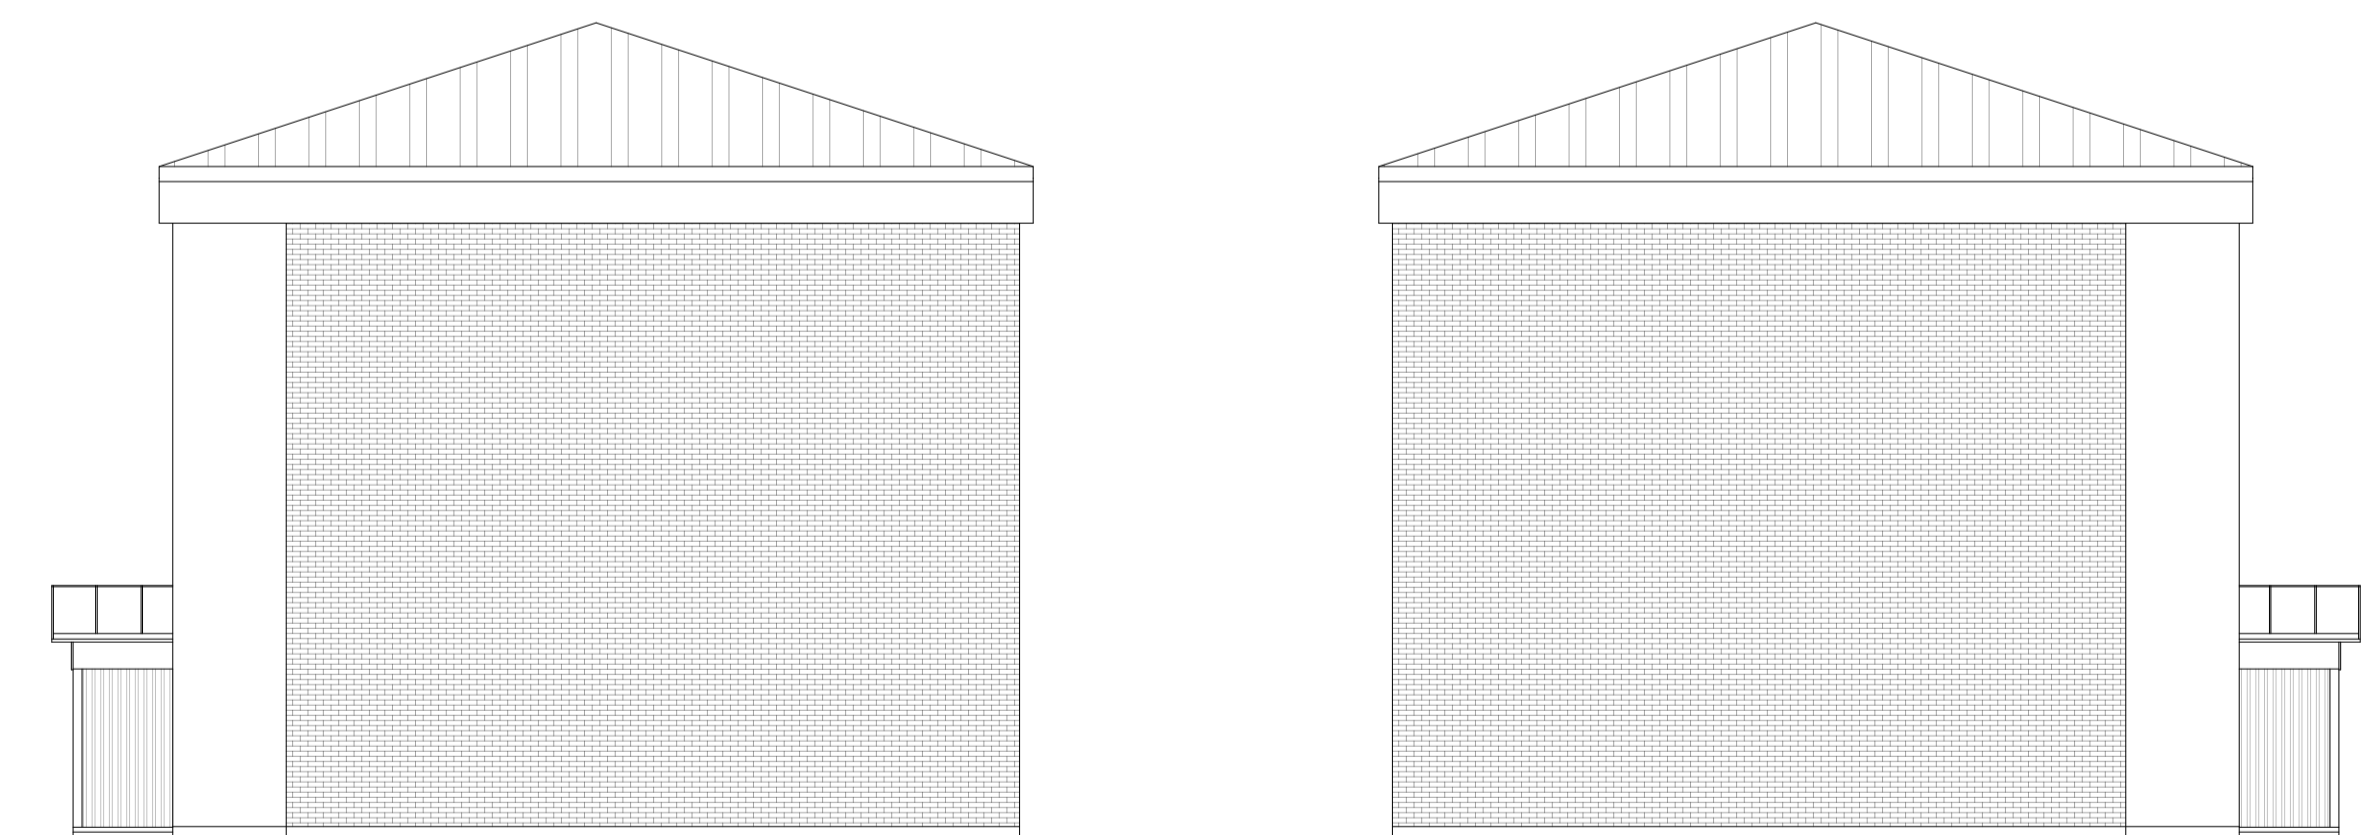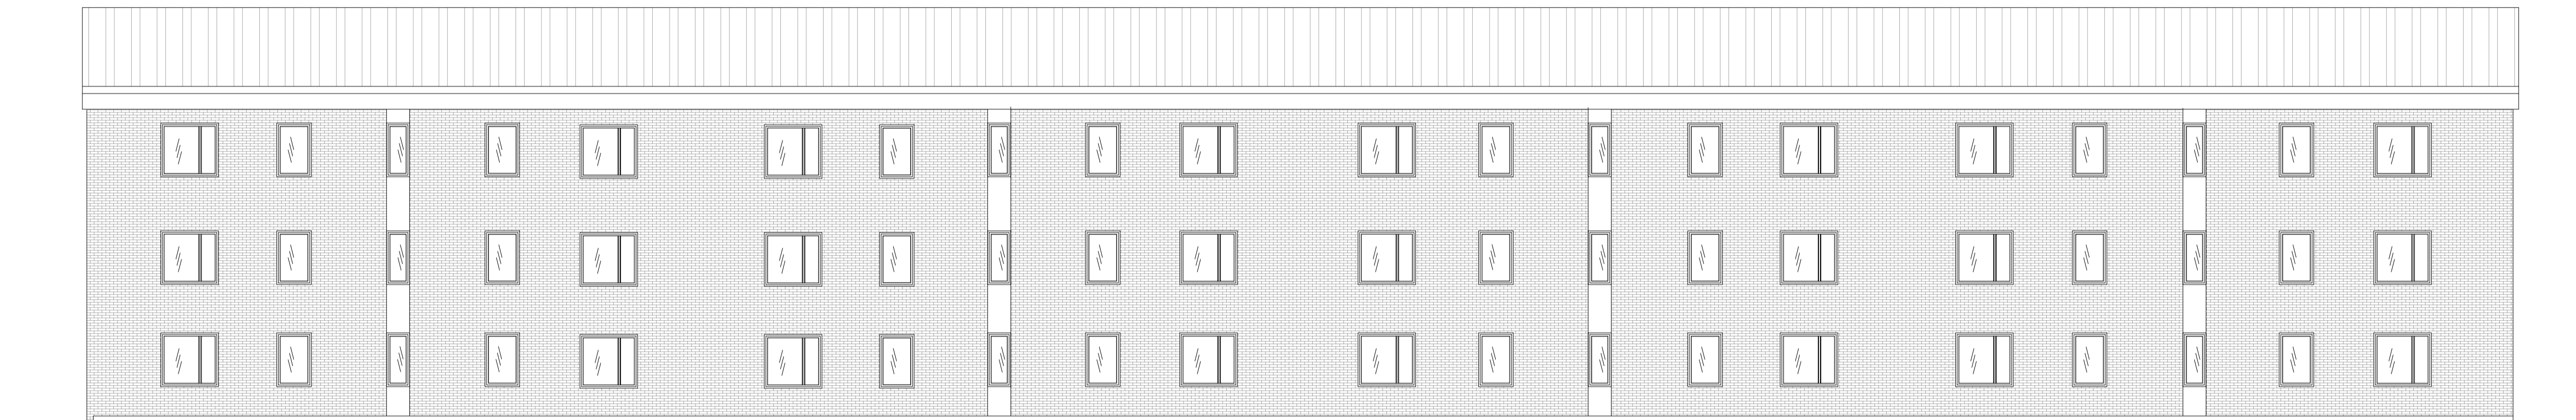

BET	ANT	ÄNDRINGEN AVSER	DATUM	SIGN
RELATIONSHANDLING				
VIKTOR RYDBERGSGATAN 7 - 13 (HUS23)				
PBEAB				
TRÖSKVERKSVÄGEN 37 125 32 ÄLVSJÖ				
MODEL 0704-585 900		ORIG NR 556814-3282		
UPPDRAGSR	RITAD/KONSTR AV	HANDLAGGARE		
	E.S.			
DATUM	ANSVARIG			
2022-02-07				
FASADER				
SKALA	NUMMER	BET		
1:100 (A1)	A-30.2-01	A		