

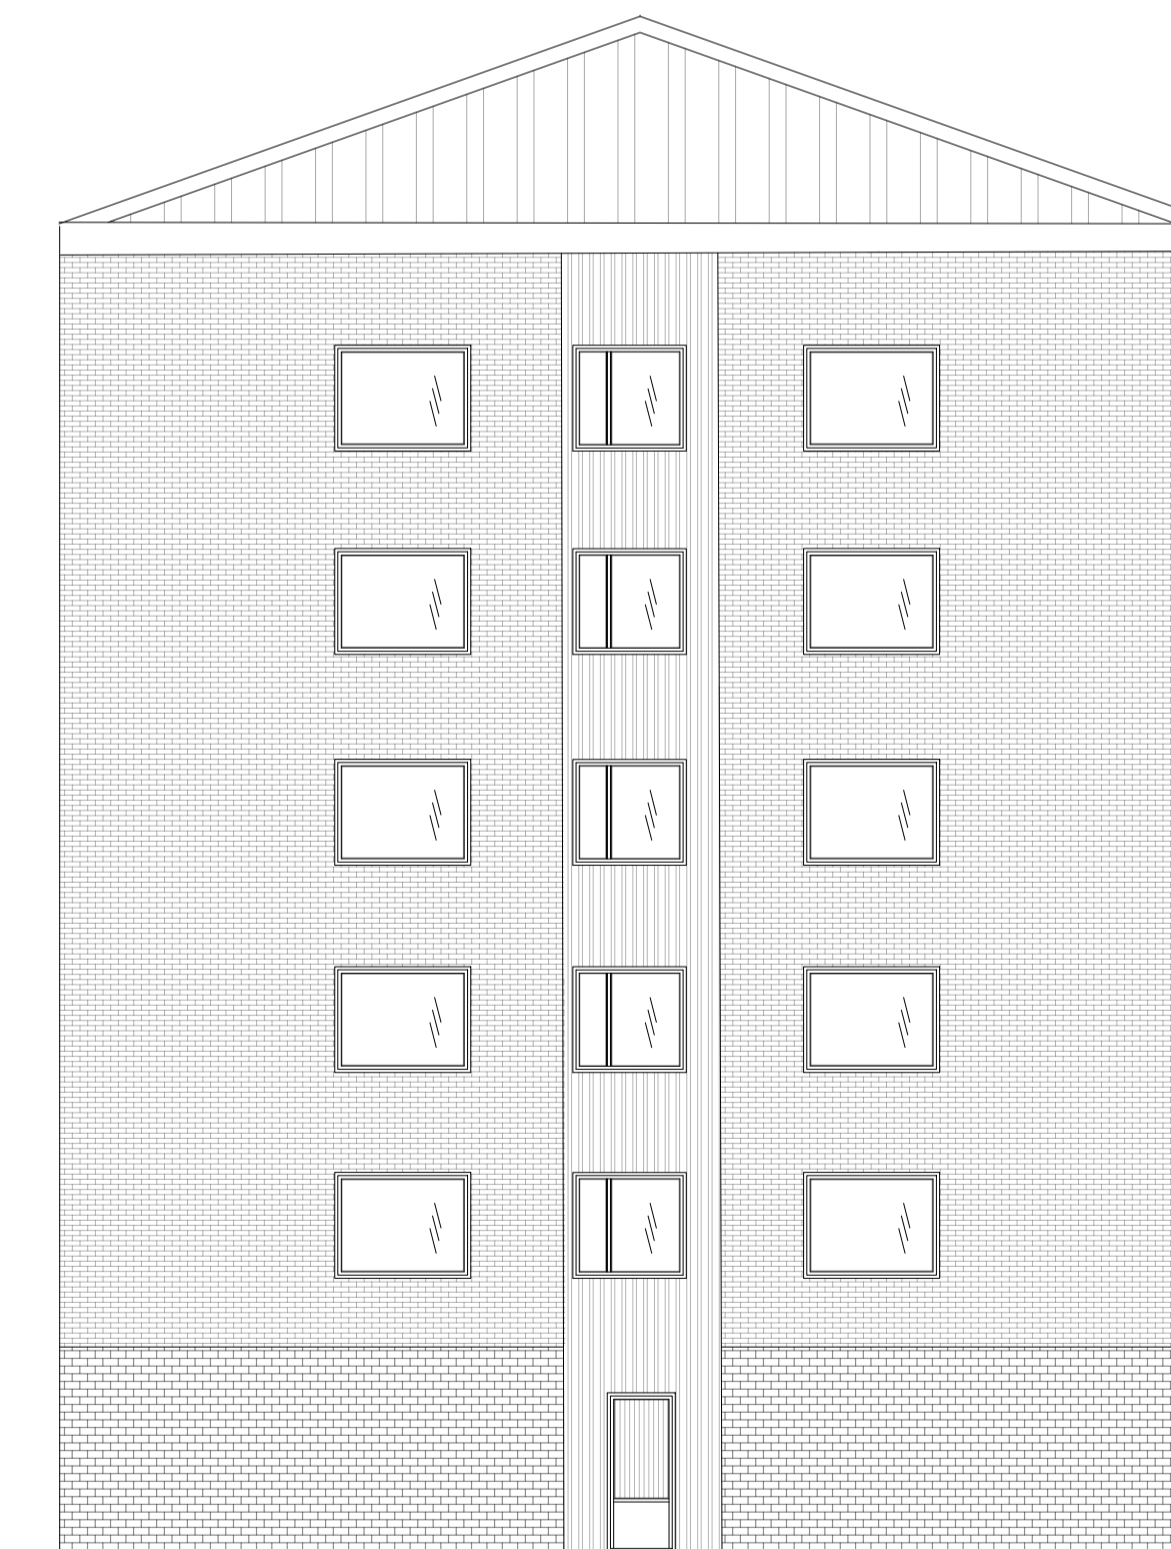
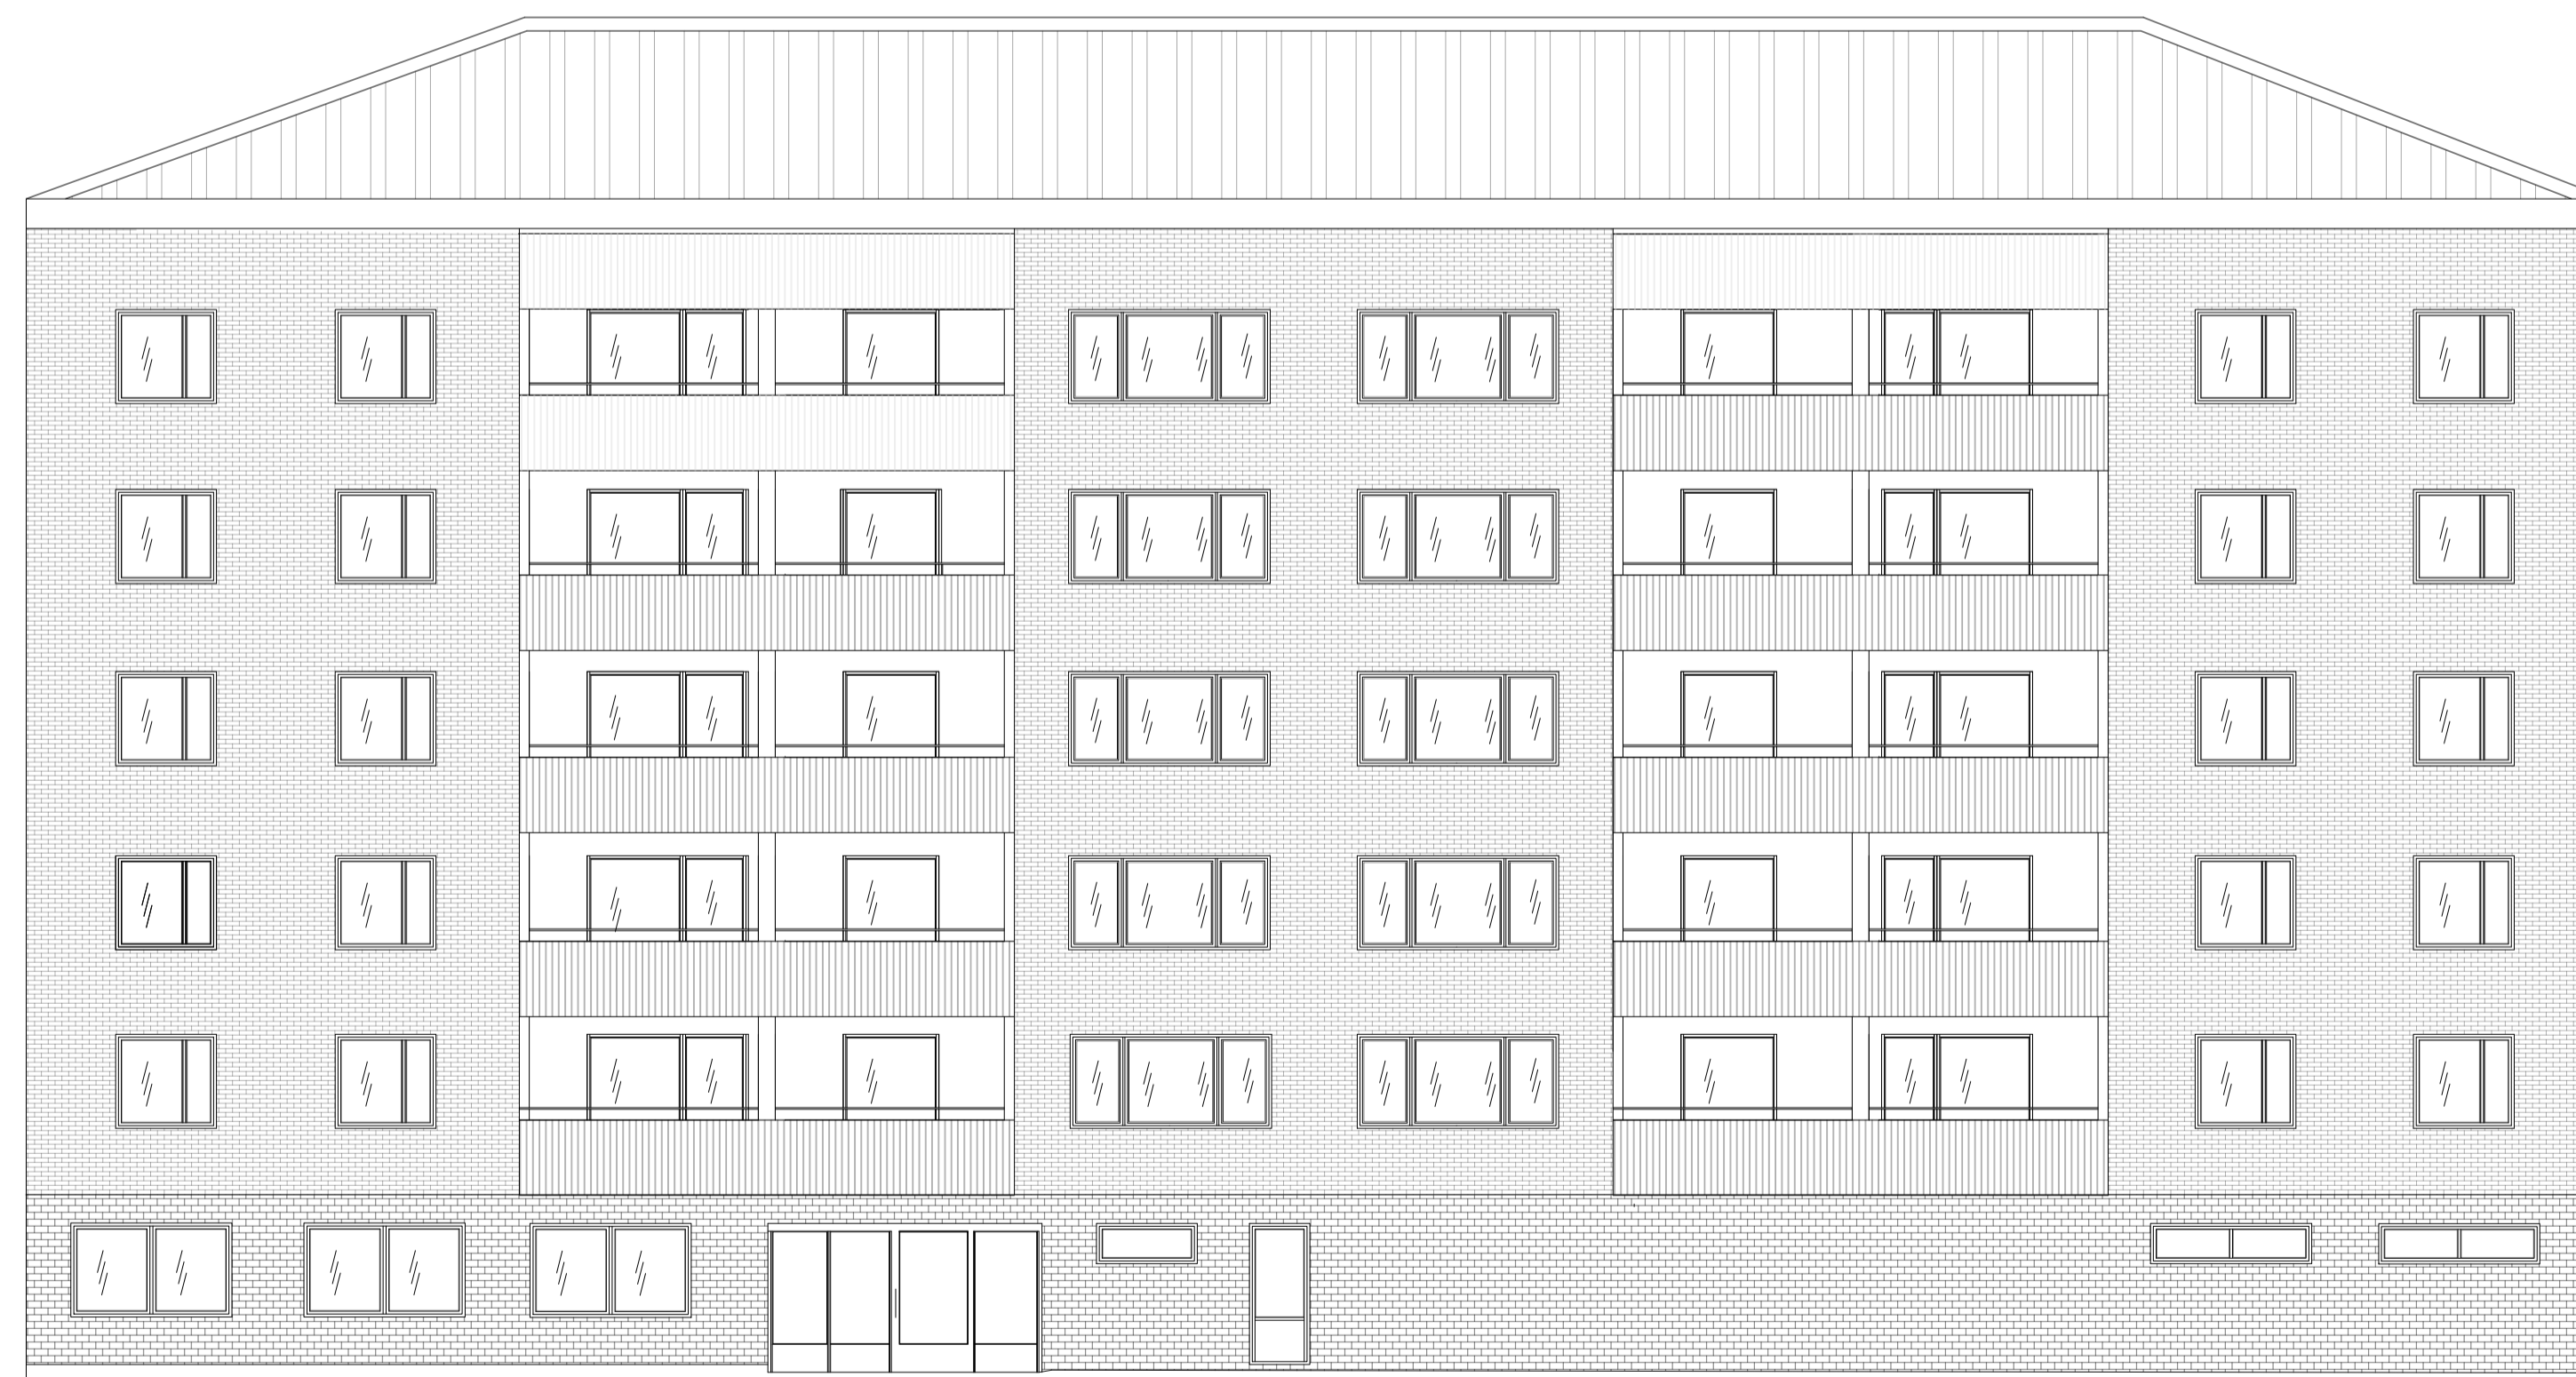
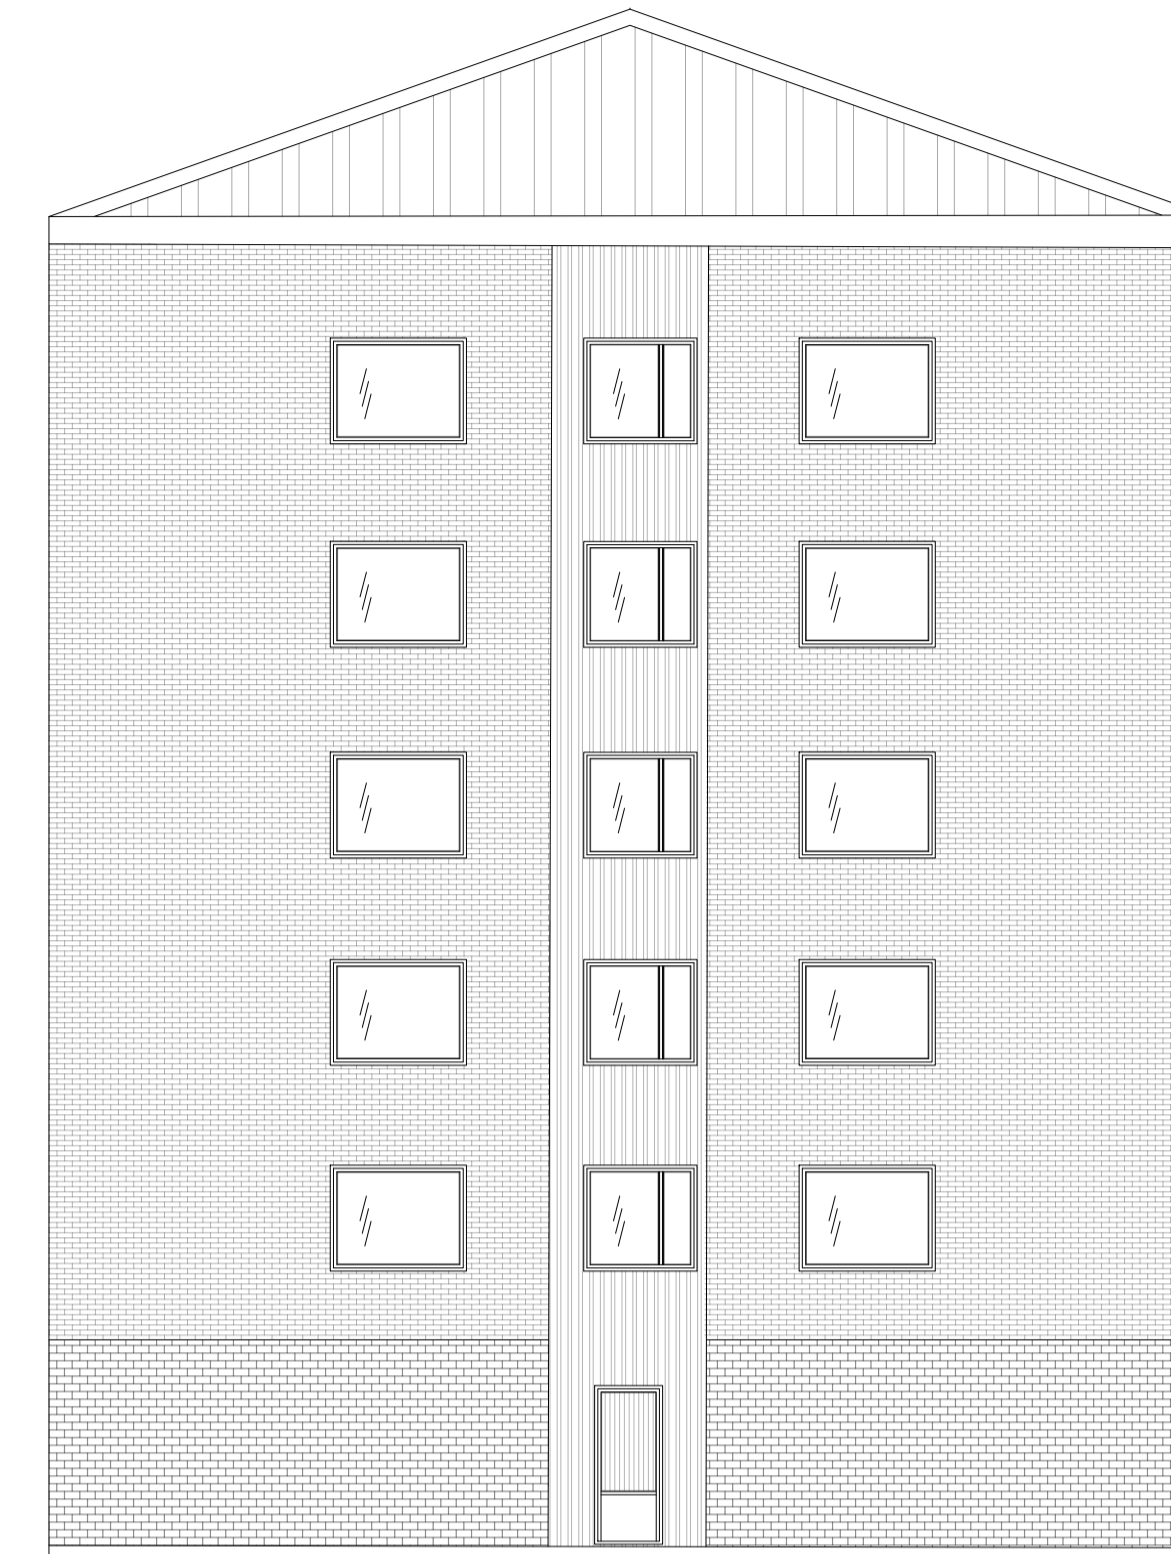


ALLA MÅTT KONTROLLERAS PÅ PLATS

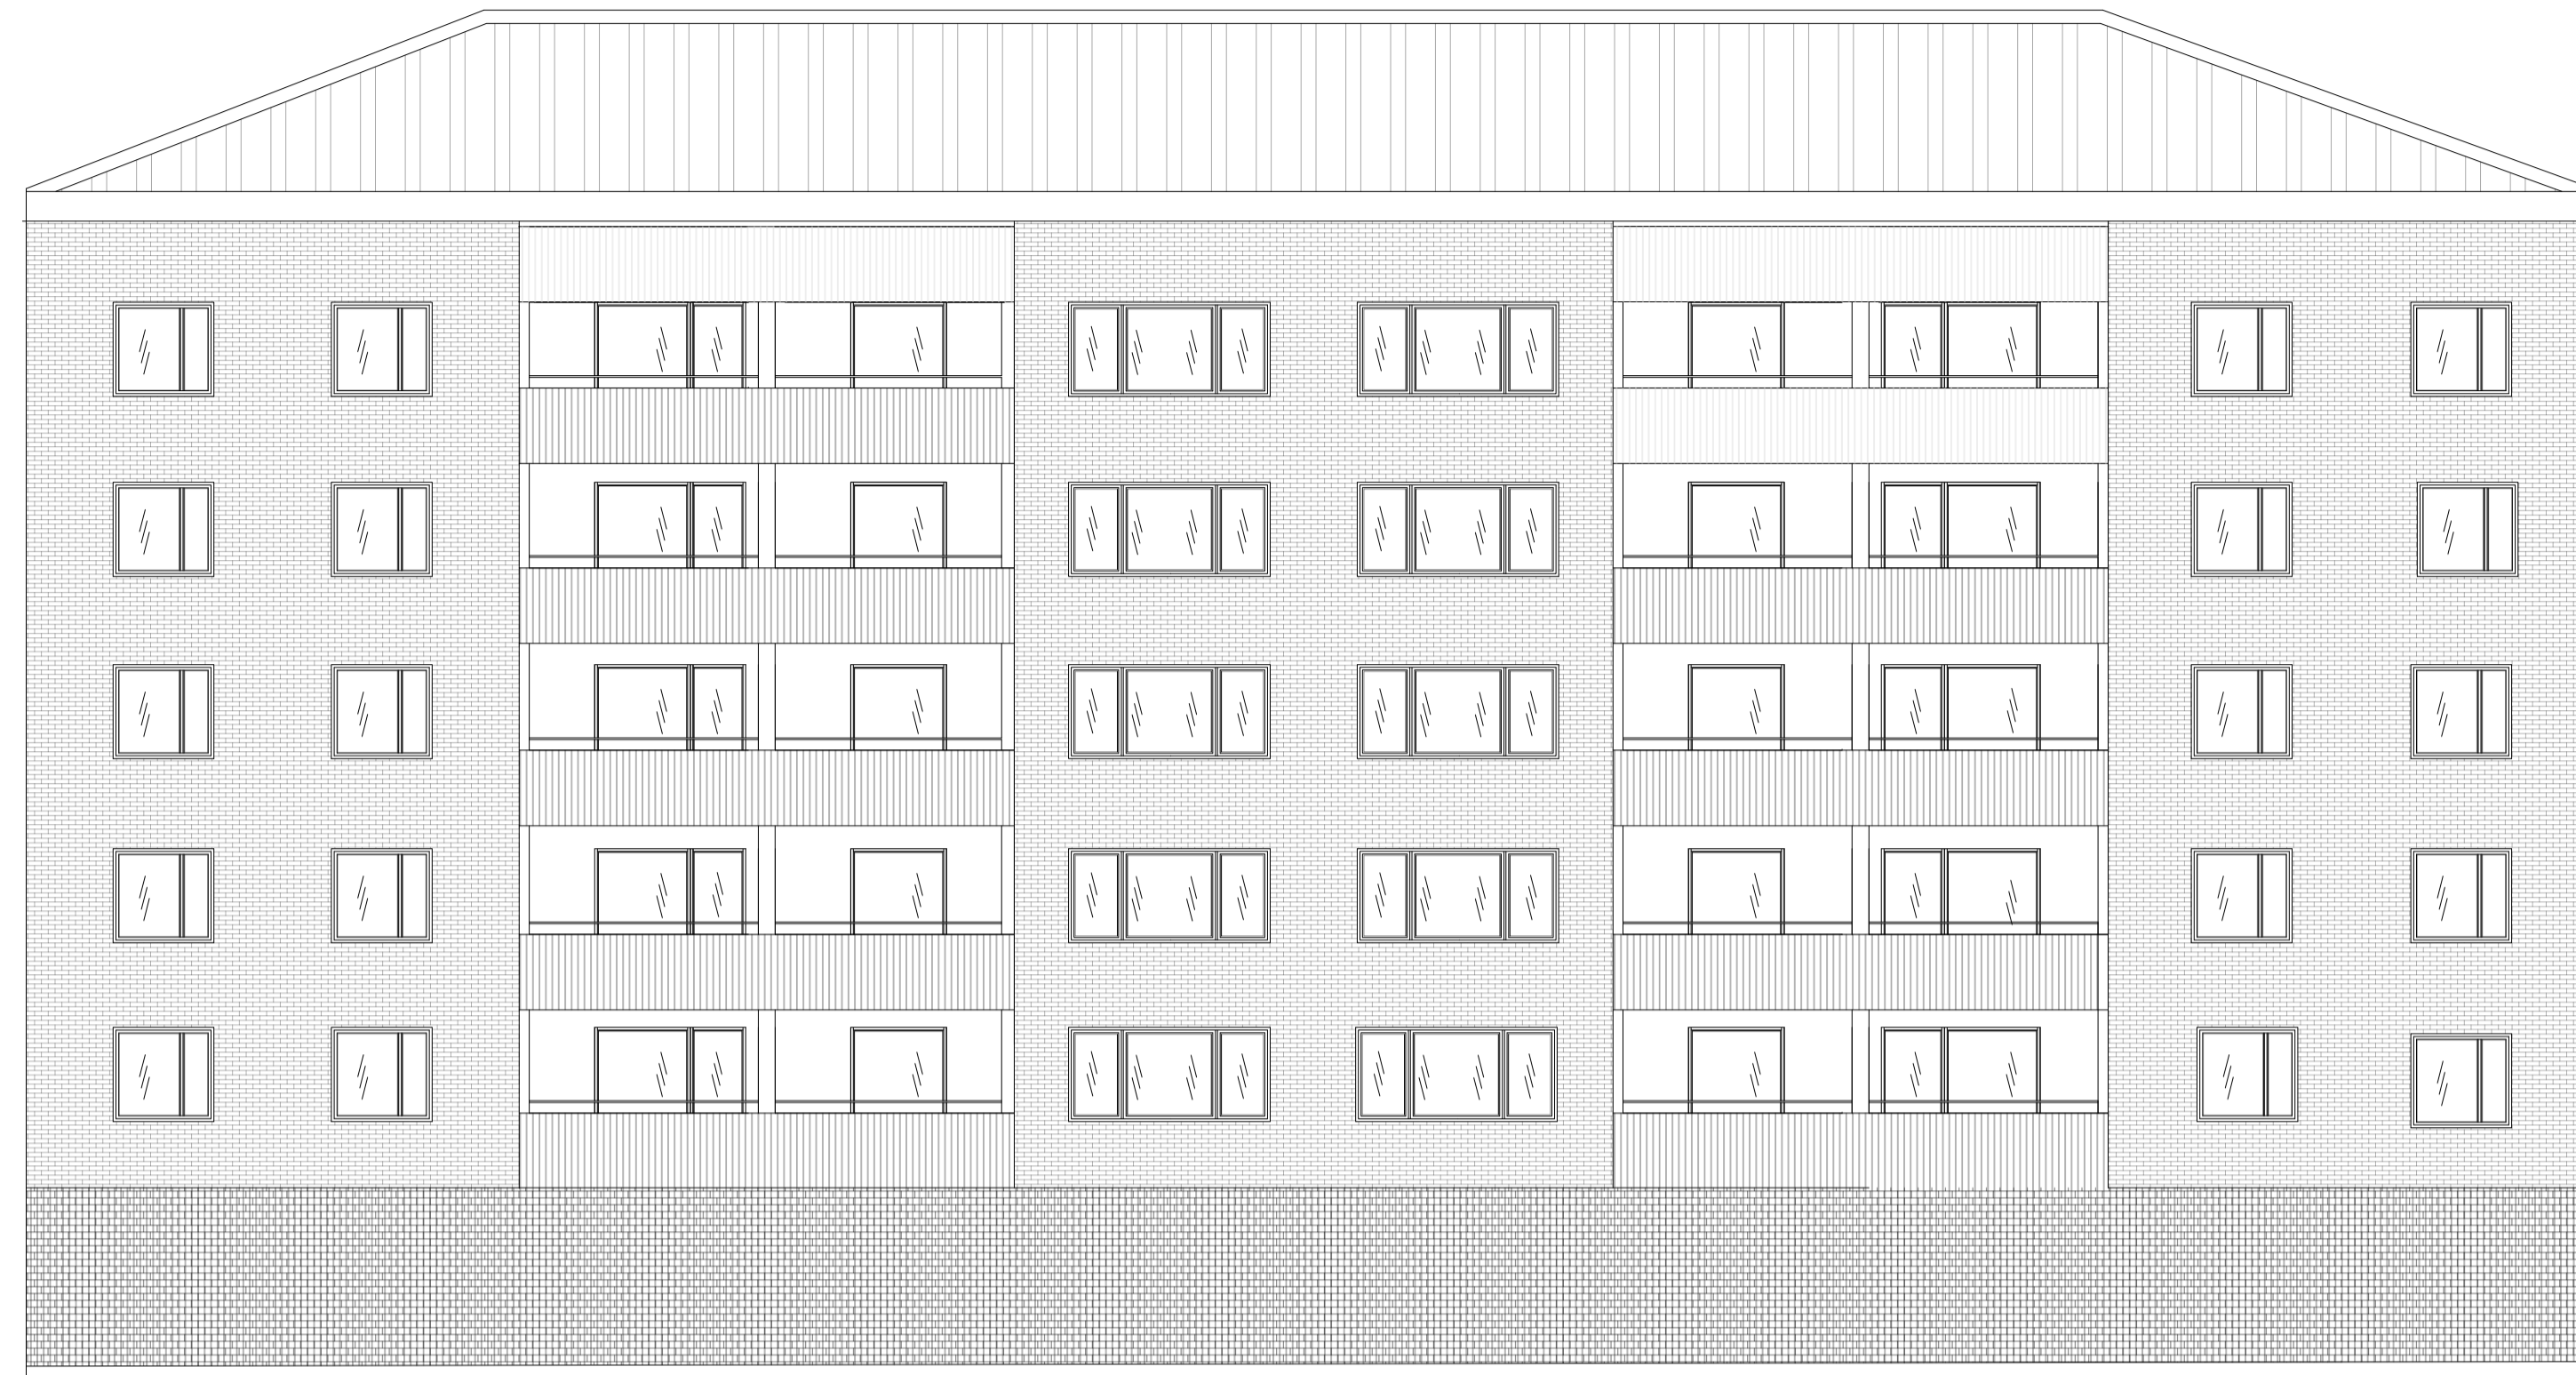

LIDNERSGATAN 40

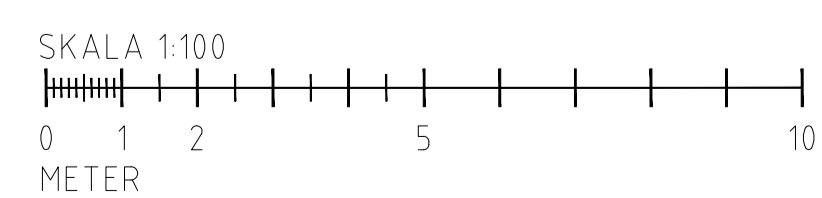

BET	ANT	ÄNDRINGEN AVSER	DATUM	SSN

PBE AB	RELATIONSHANDLING
TRÖSKVERKSVÄGEN 37	5 VÅNINGAR
124 32 ÄLVSJÖ	LIDNERSGATAN 40
0761 66 900	Brf. BLÄCKHORNET
RITAD/KONSTR AV	FASADER
E.S.	SKALA 1:100 (A1)
UPPDRAG NR	RITNINGSNUMMER
087/DATUM	KOD/TYP/POS
2022-02-07	A-30.15-01
	ÄNDR BET
	A