

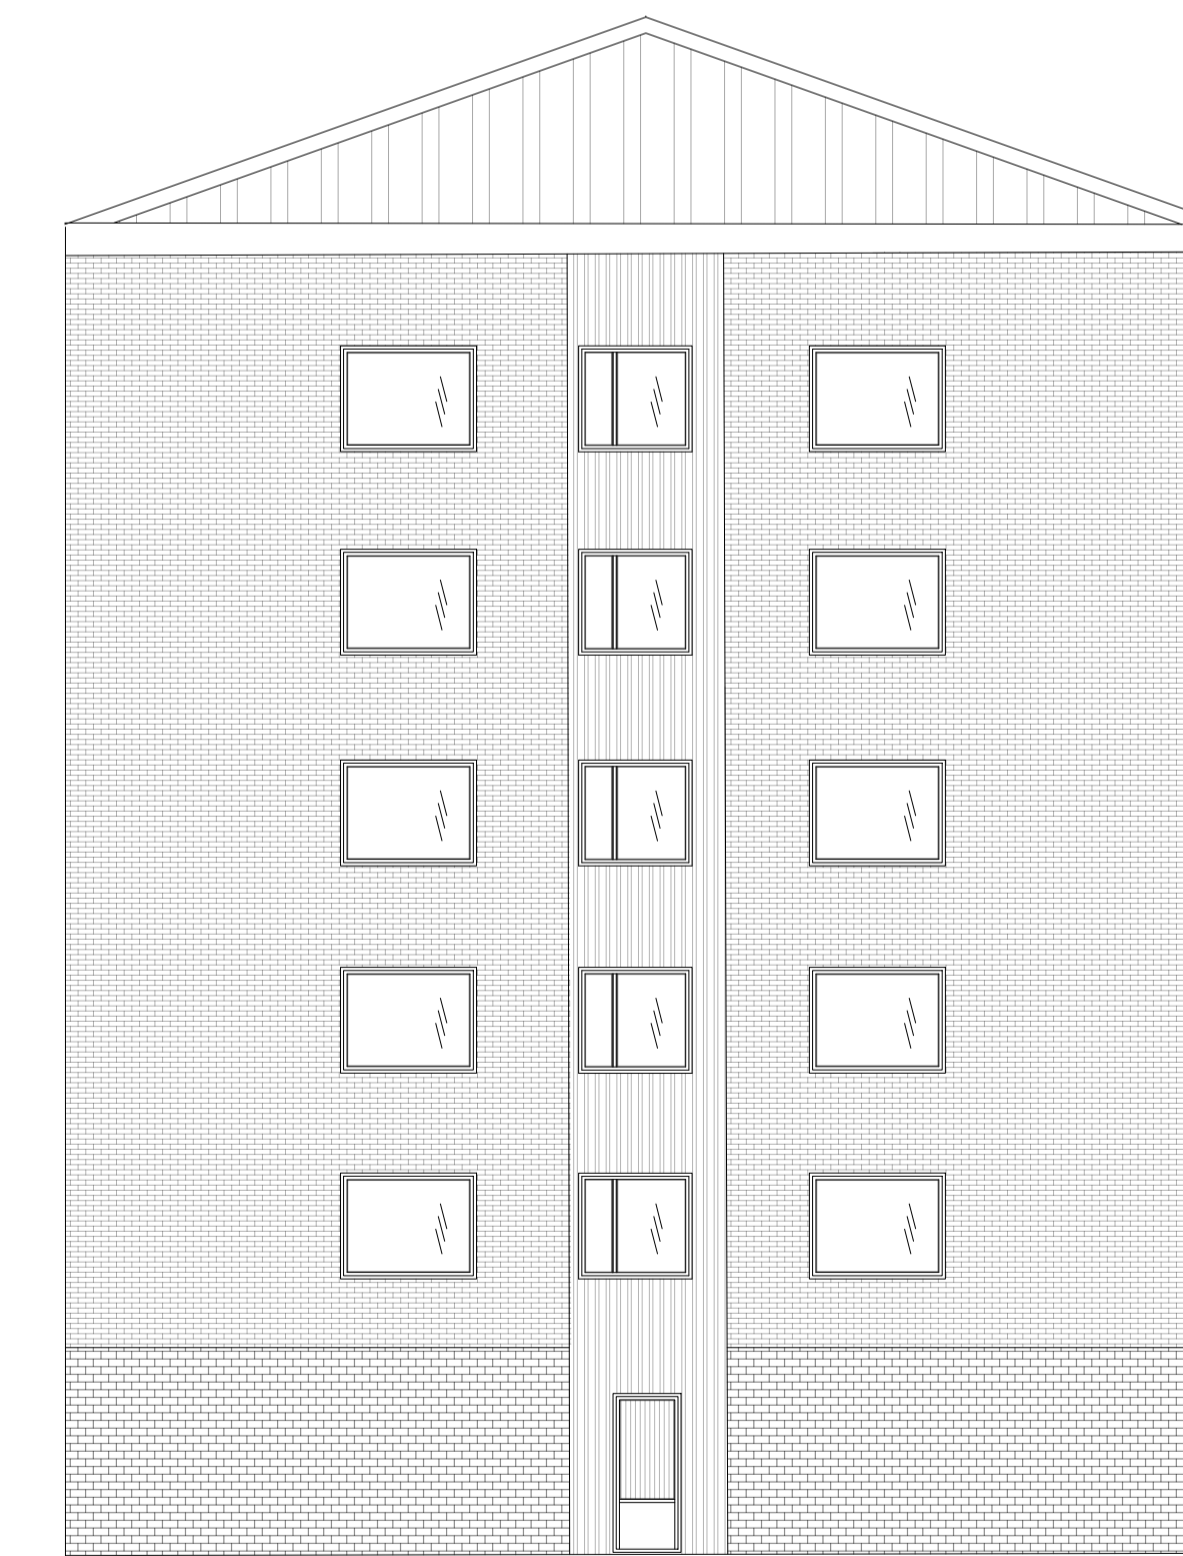


ALLA MÅTT KONTROLLERAS PÅ PLATS

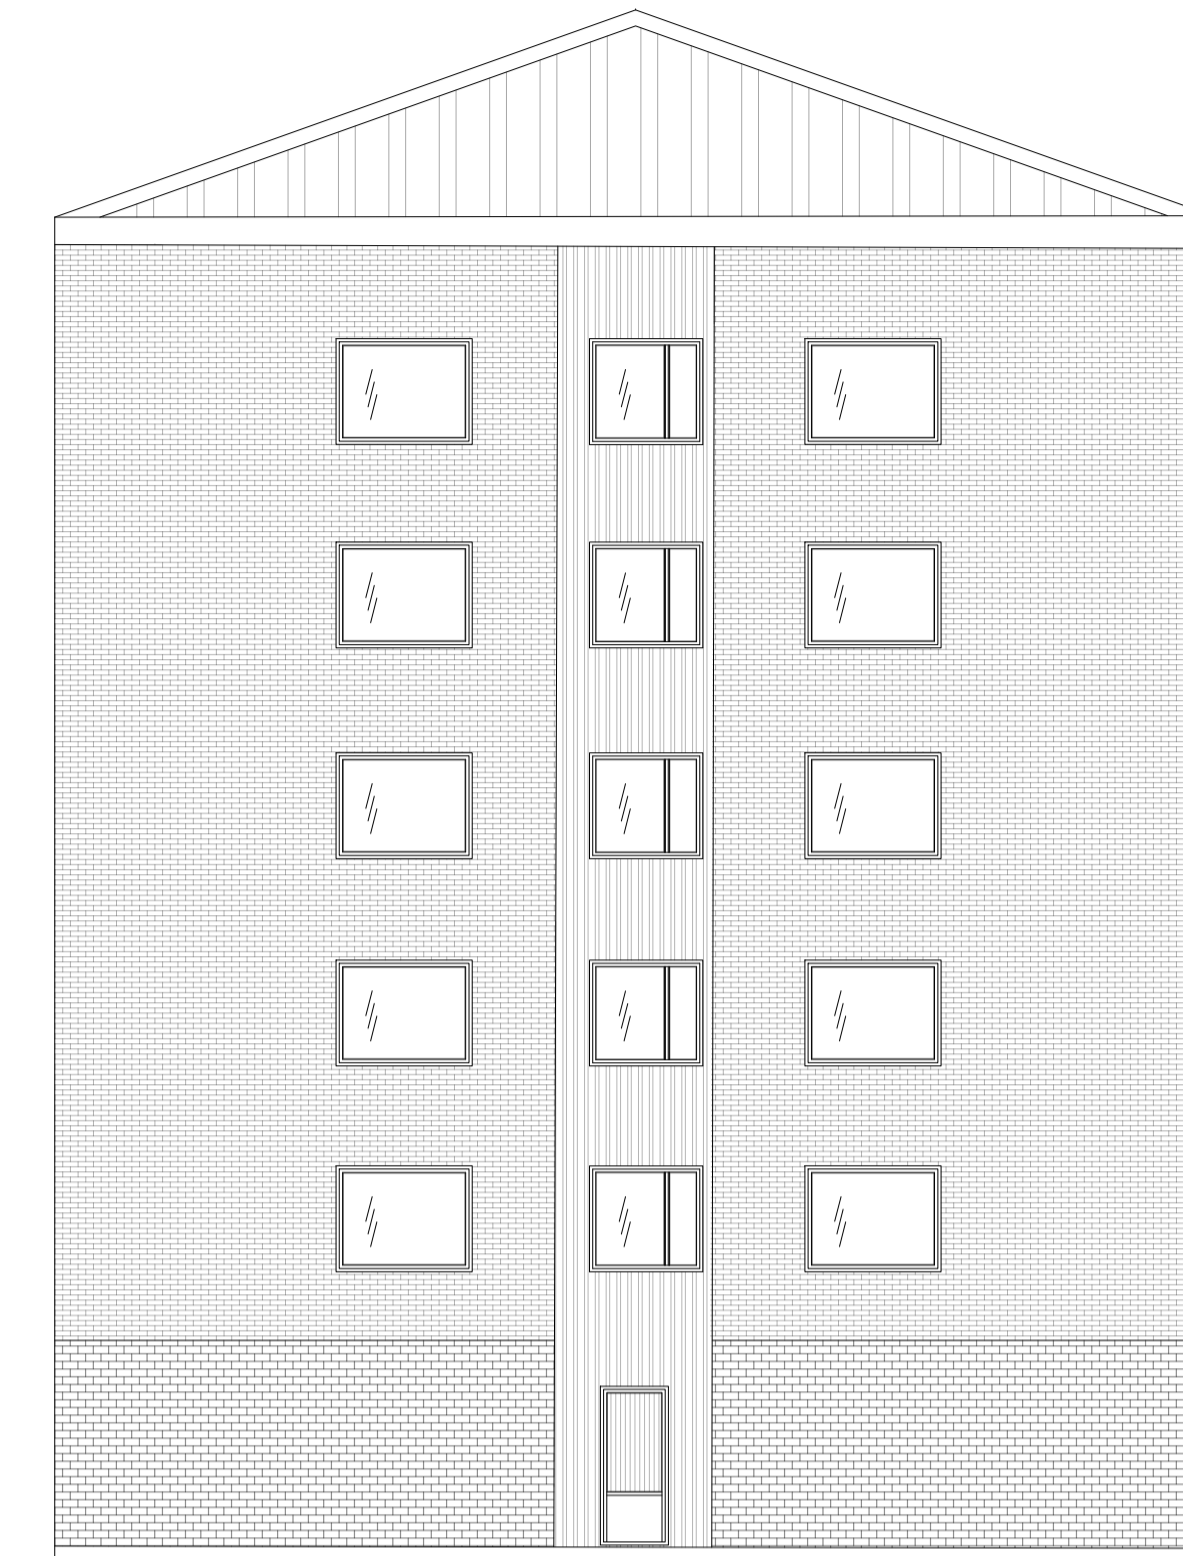

VIKTOR RYDBERGSGATAN 33

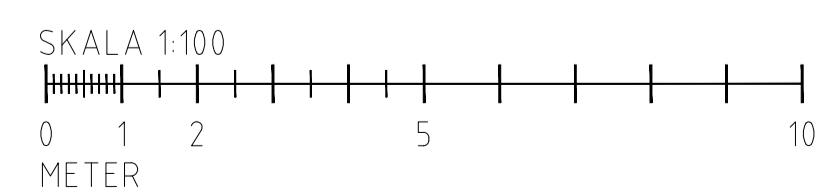

<b>PBE AB</b>		RELATIONSHANDLING	
TRÖSKVERKSVÄGEN 37		5 VÅNINGAR	
124 32 ÄLVSJÖ		VIKTOR RYDBERG 33	
0761 66 900		Brf. BLÄCKHORNET	
RITAD/KONSTR AV		UPPDRAG NR	
E.S.		FASADER	
097/04 TUM		KOD/TYP/POS	
2022-02-07		RITNINGSNUMMER	
		A-30.7-01	
		ANDR BET	
		A	

BET	ANT	ÄNDRINGEN AVSER	DATUM	SSN
-----	-----	-----------------	-------	-----