


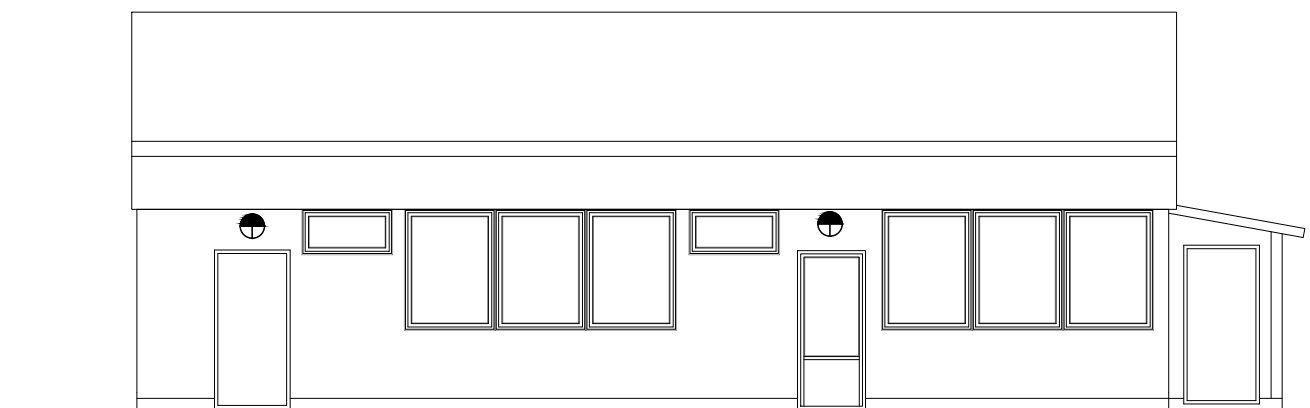


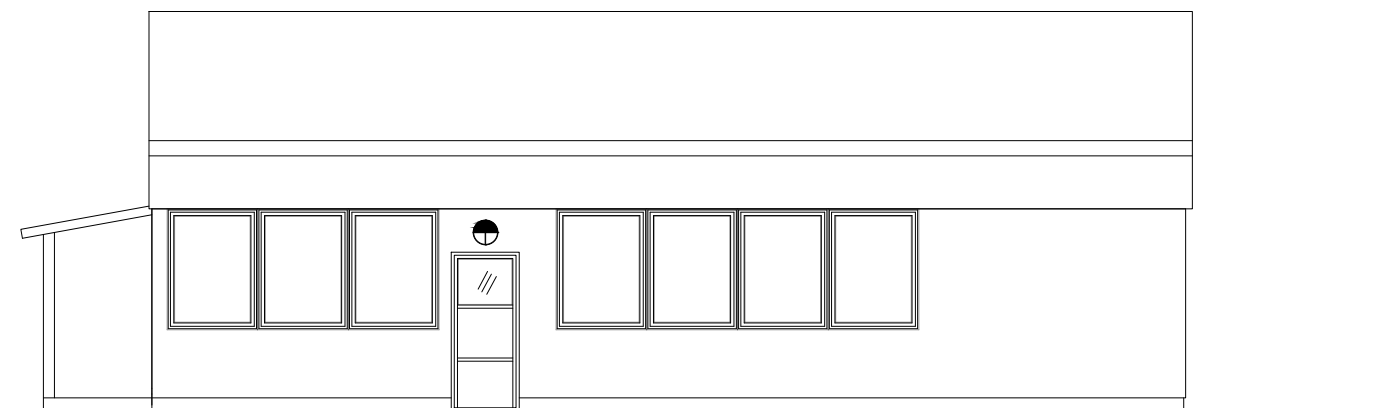

LIDNERSGATAN 26

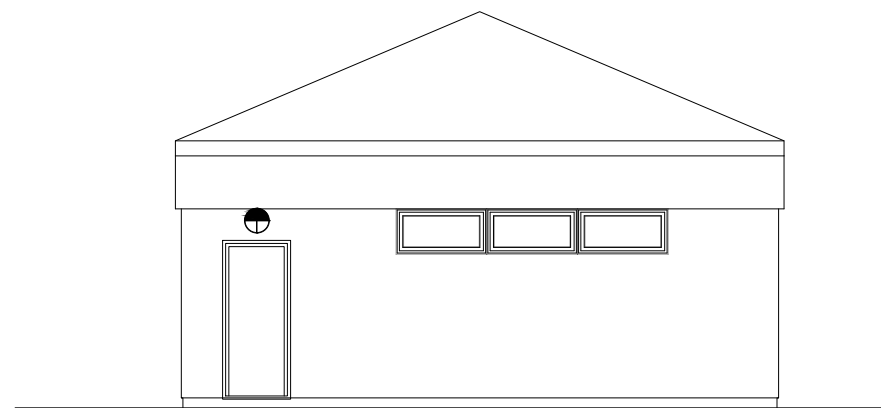

LIDNERSGATAN 26

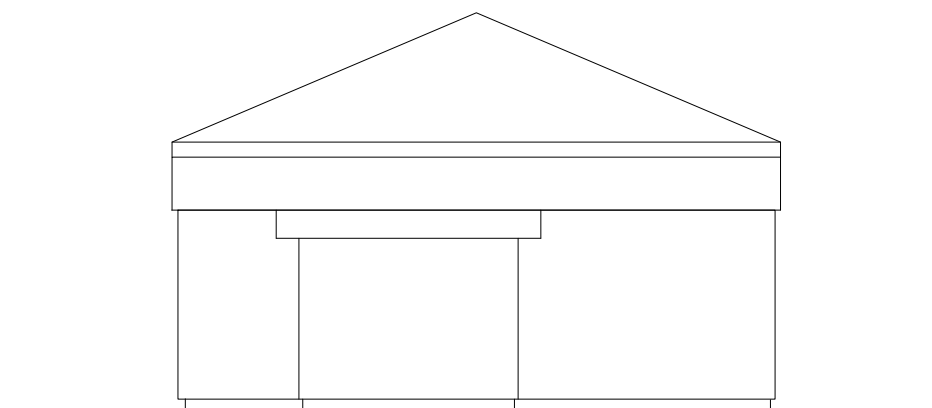

SKALA 1:100



BET		ANT	ÄNDRINGEN AVSER	DATUM	SIGN
PBEAB Tröskverksvägen 37 125 32 ÄLVSJÖ mobil 0704-585 900 org.nr.556814-3282		RELATIONSRITNING LIDNERSGATAM 26 FASADER			
		RITAD/KONSTR AV E.S.	UPPDRA.G.NR	SKALA 1:100 (A1)	
ORT/DATUM 2022-02-09		KOD/TYP/POS		RITNINGSNUMMER A-30.16-01	ÄNDR BET A