



ALLA MÅTT KONTROLLERAS PÅ PLATS

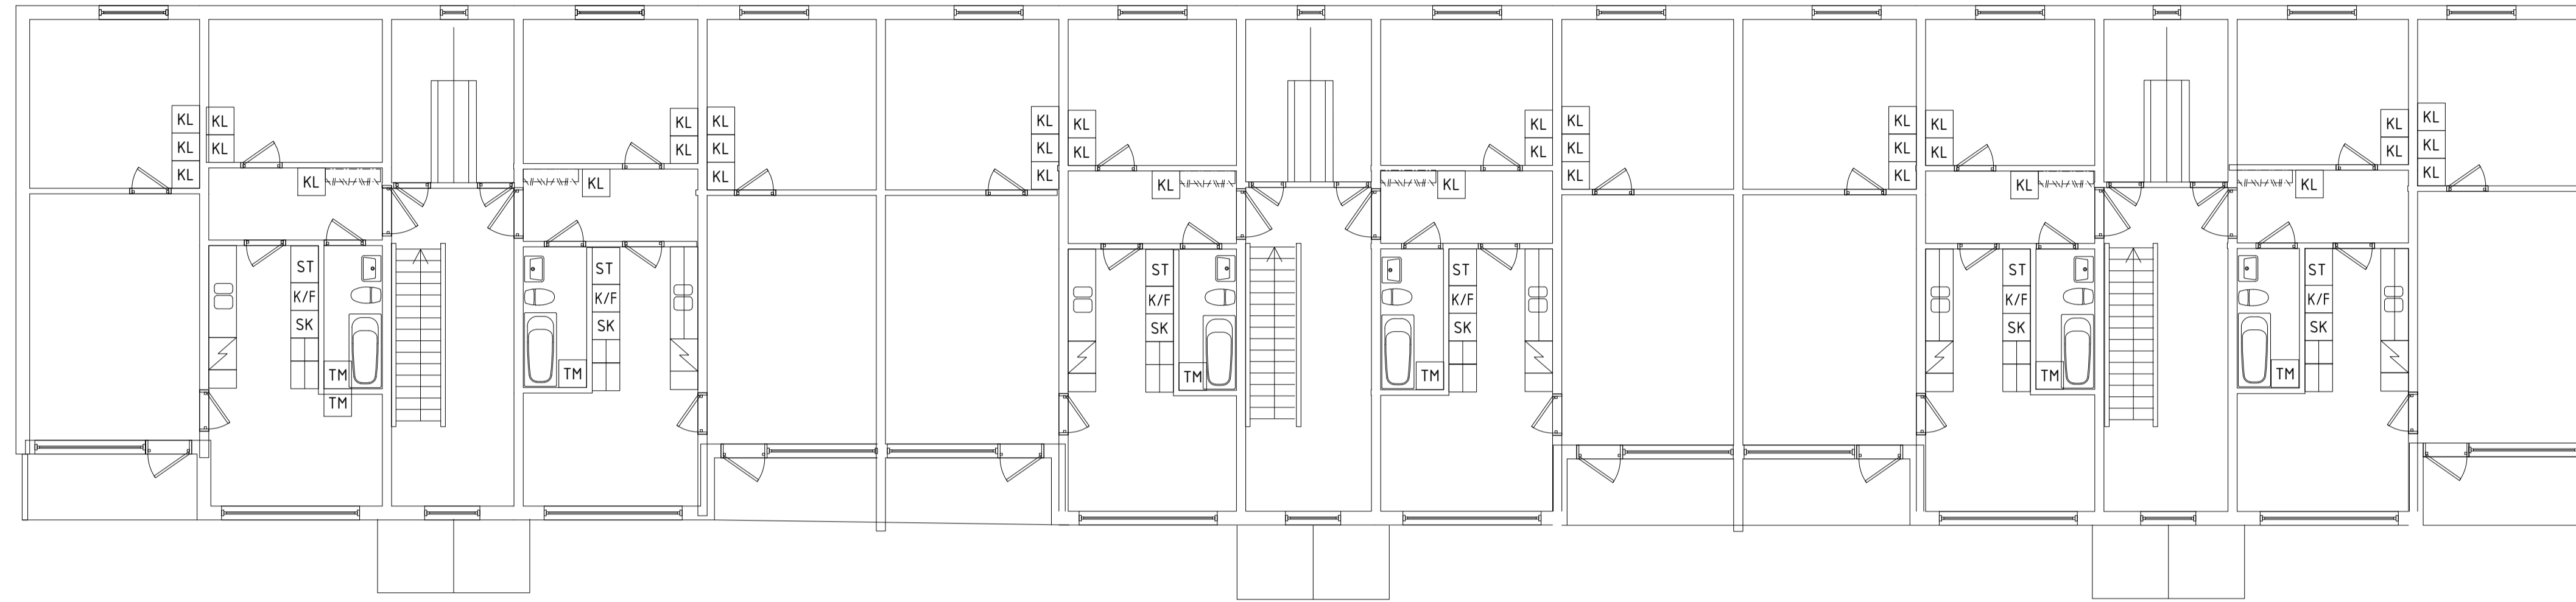

VÅN. 2 o. 3

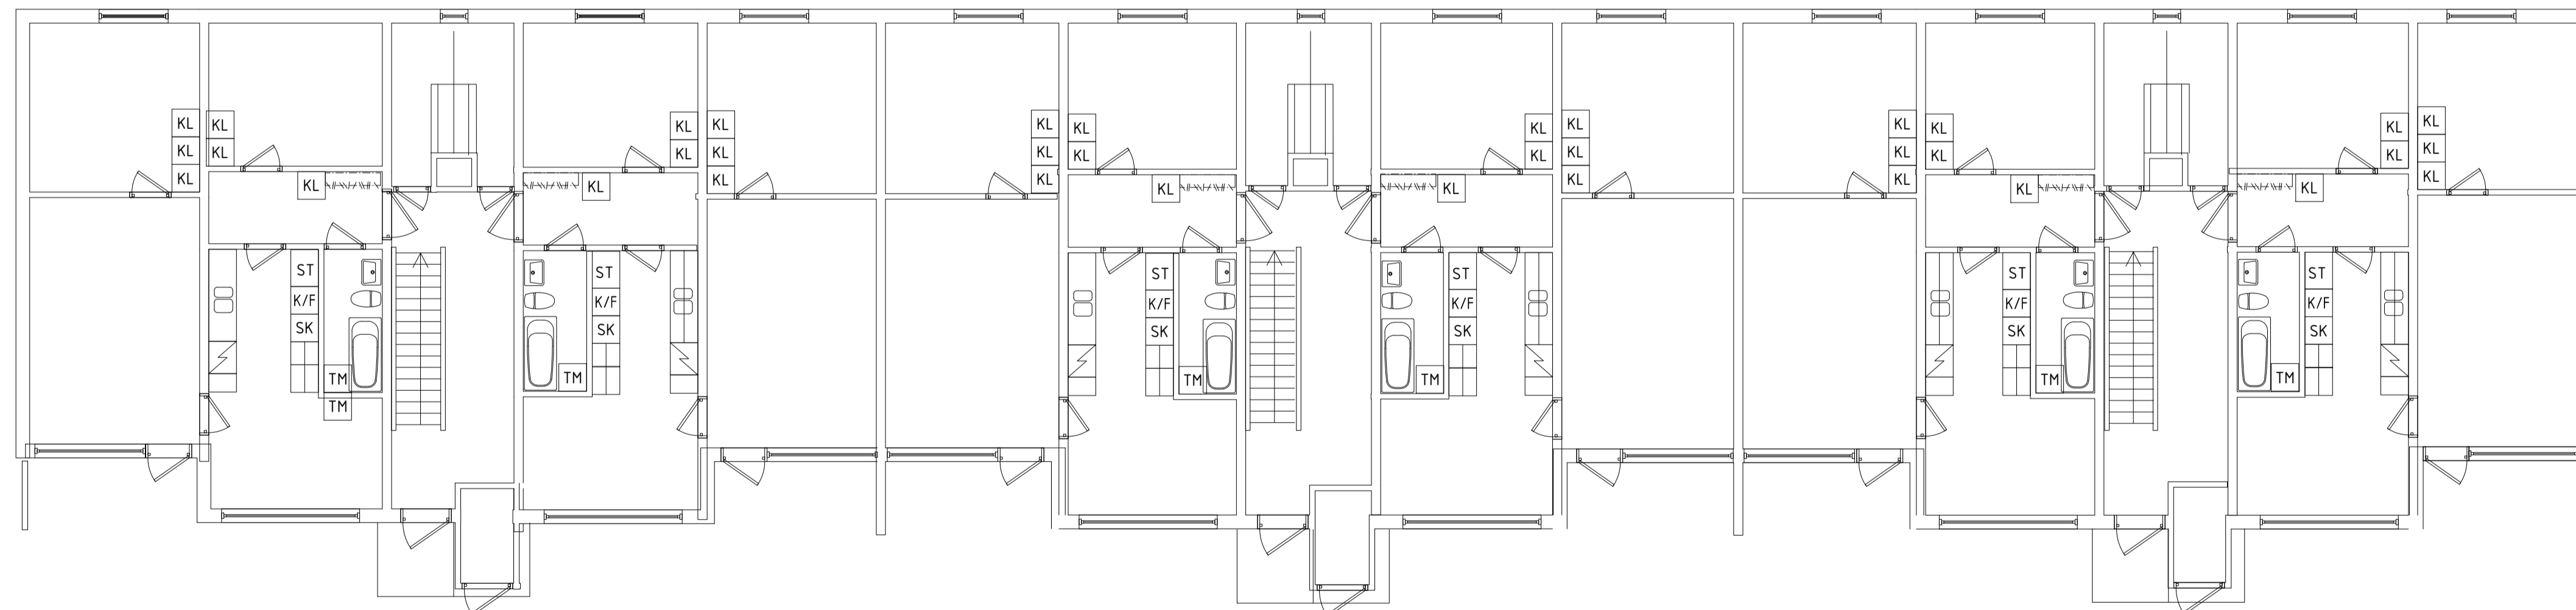


5

3

1

BOTTENVÅNING

VIKTOR RYDBERG 1 - 5

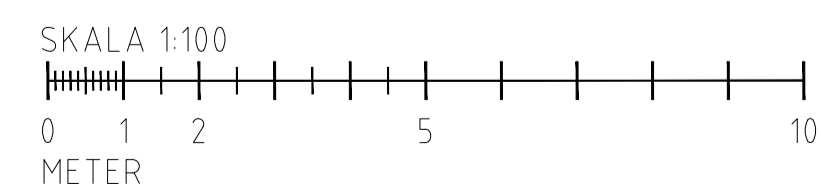

BET	ANT	ÄNDRINGEN AVSER	DATUM	SIGN
<b>RELATIONSHANDLING</b>				
VIKTOR RYDBERGSGATAN 1 - 5				
<b>PBEAB</b>				
TRÖSKVERKSVÄGEN 37 125 32 ÄLVSJÖ				
<small>MODEL 0704-585 900      ORG NR 556814-3202</small>				
UPPDRAGSR	RITAD/KONSTR AV	HANDELAGGARE		
	E.S.			
DATUM	ANSVARIG			
2022-02-07				
PLANER				
SKALA	NUMMER	BET		
1:100 (A1)	A-10.1-01	A		