



ALLA MÅTT KONTROLLERAS PÅ PLATS

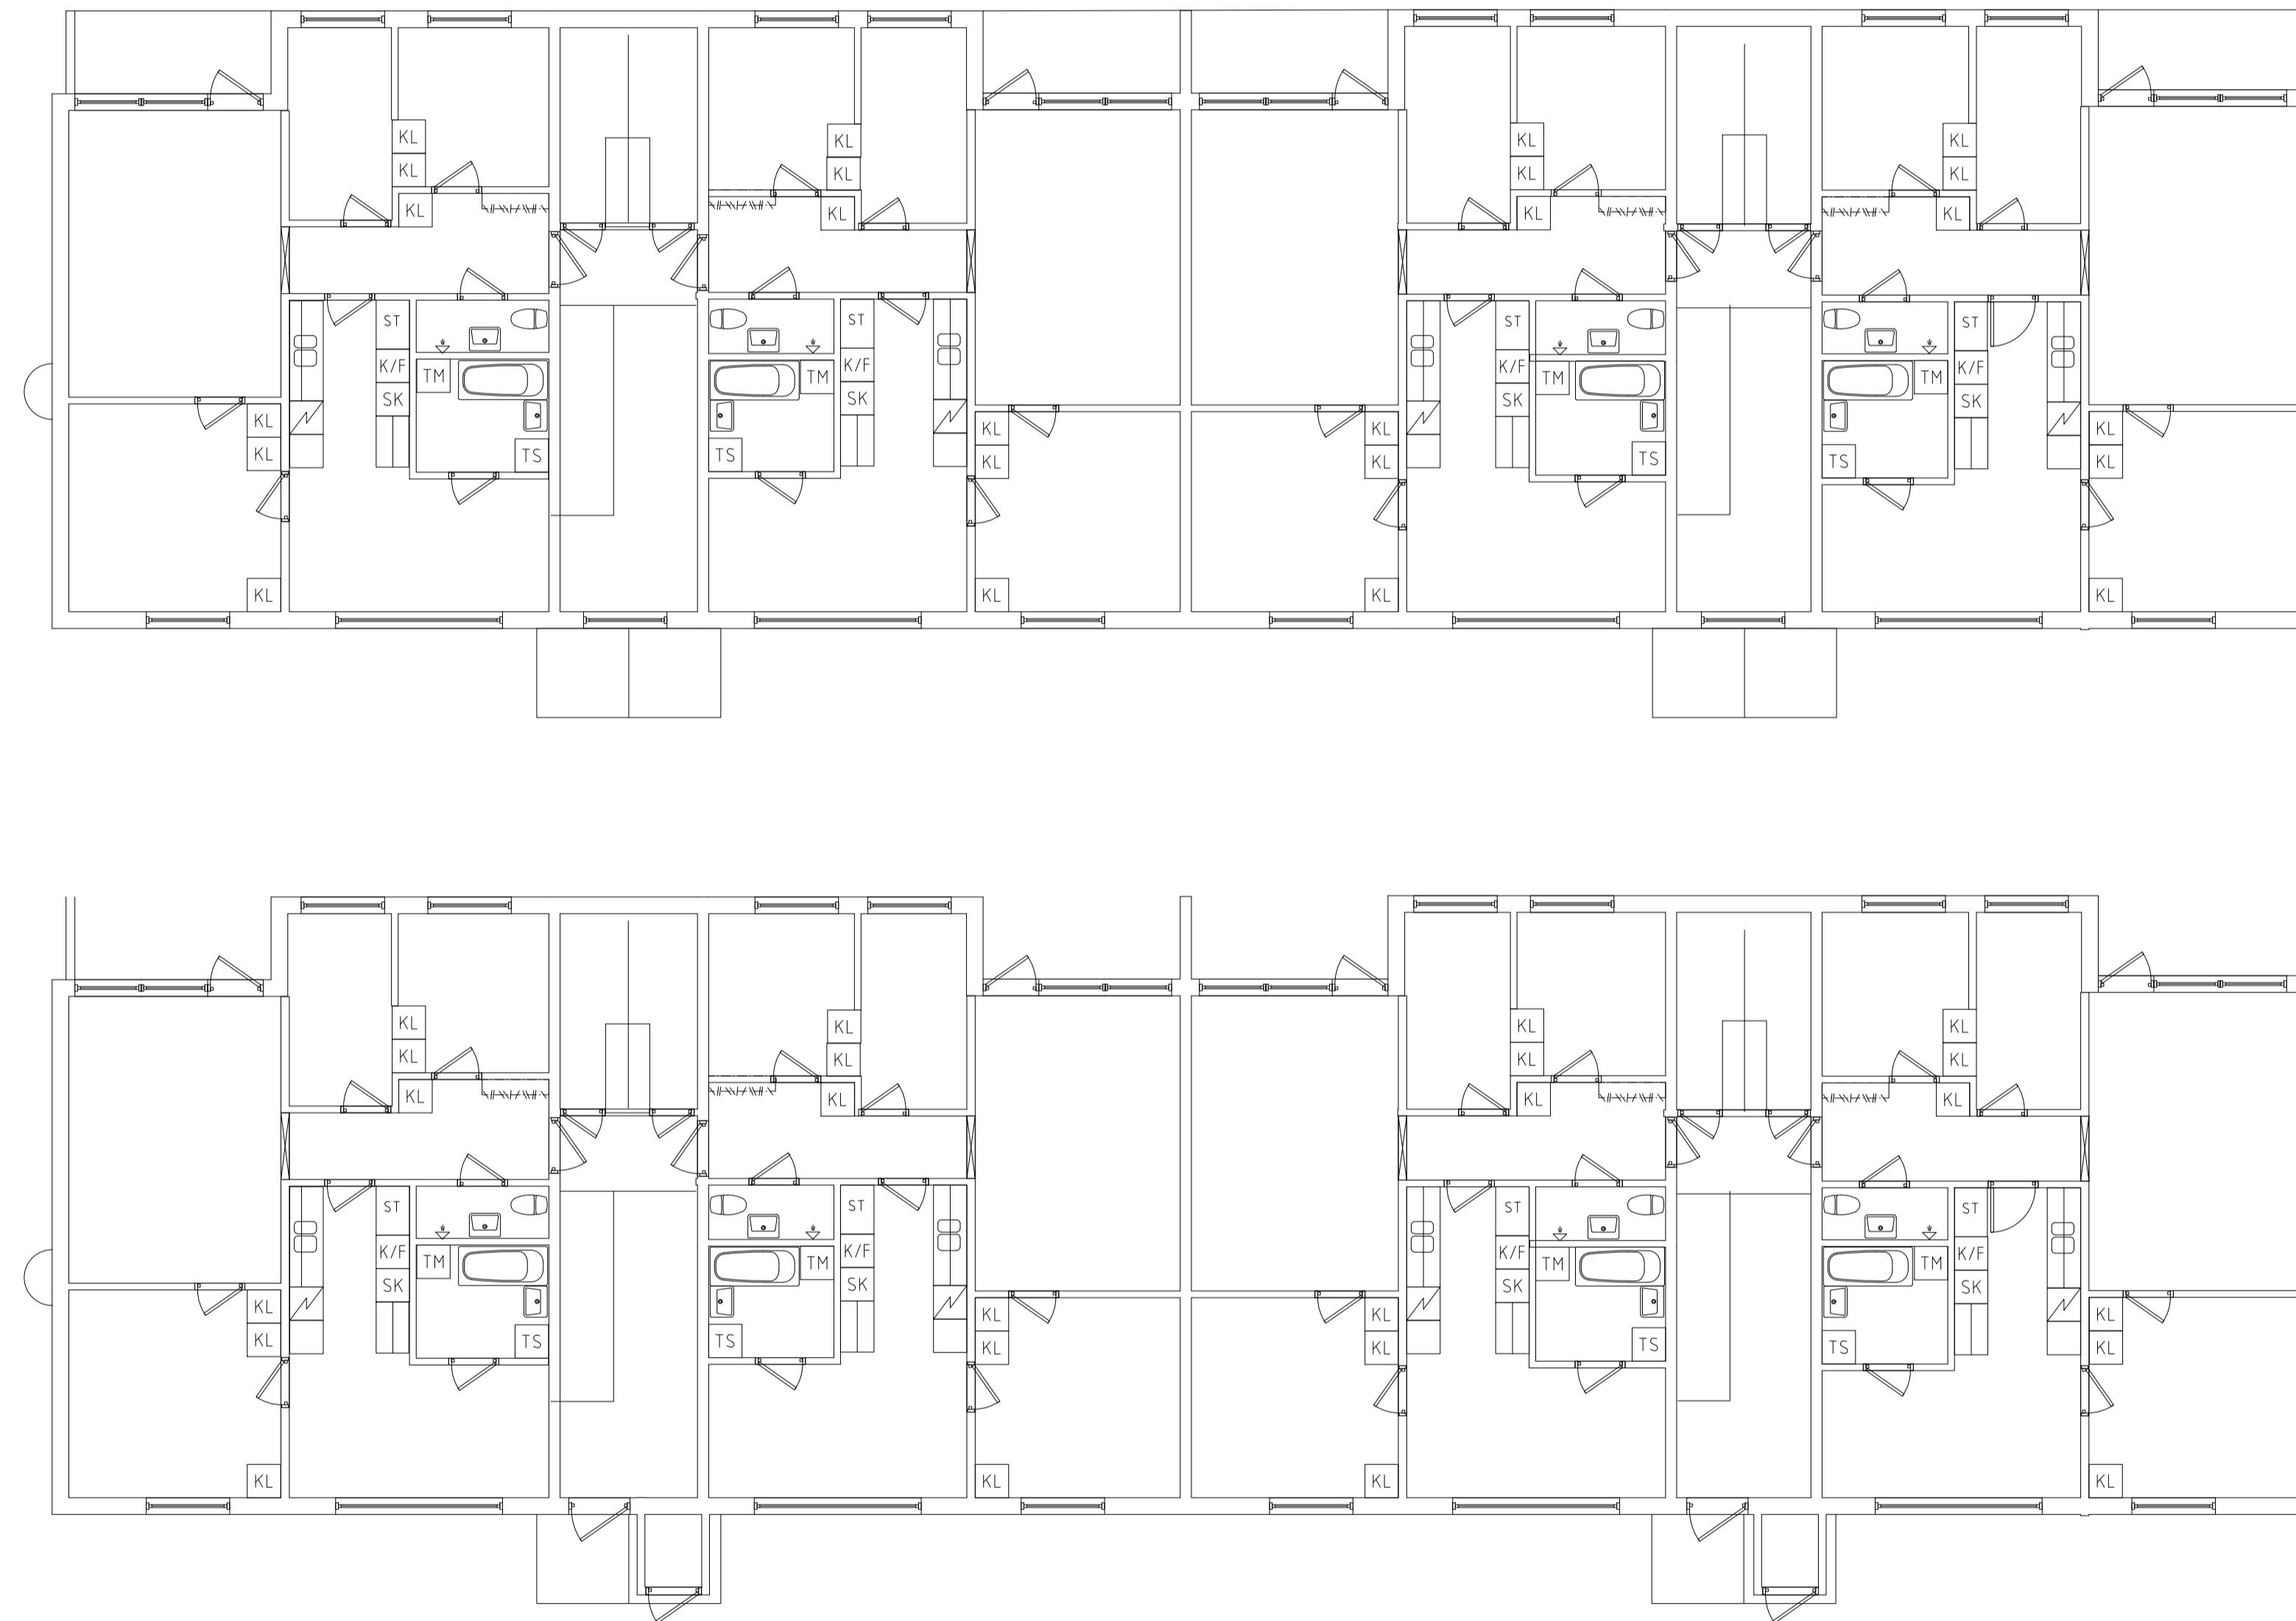

17

15

VIKTOR RYDBERGSGATAN 15 - 17

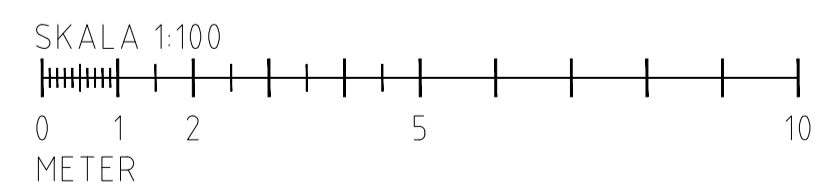

BET	ANT	ÄNDRINGEN AVSER	DATUM	SIGN
RELATIONSHANDLING				
VIKTOR RYDBERGSGATAN 15 - 17				
PBEAB				
TRÖSKVERKSVÄGEN 37 125 32 ÄLVSJÖ				
MOBIL 0701-505 900		ORG.NR 556911-2282		
UPPDRAG NR	RITAD/KONSTR AV	HANDLÄGGARE		
	E.S.			
DATUM	ANSVARIG			
2022-02-07				
PLANER				
SKALA	NUMMER	BET		
1:100 (A1)	A-10.3-01	A		