
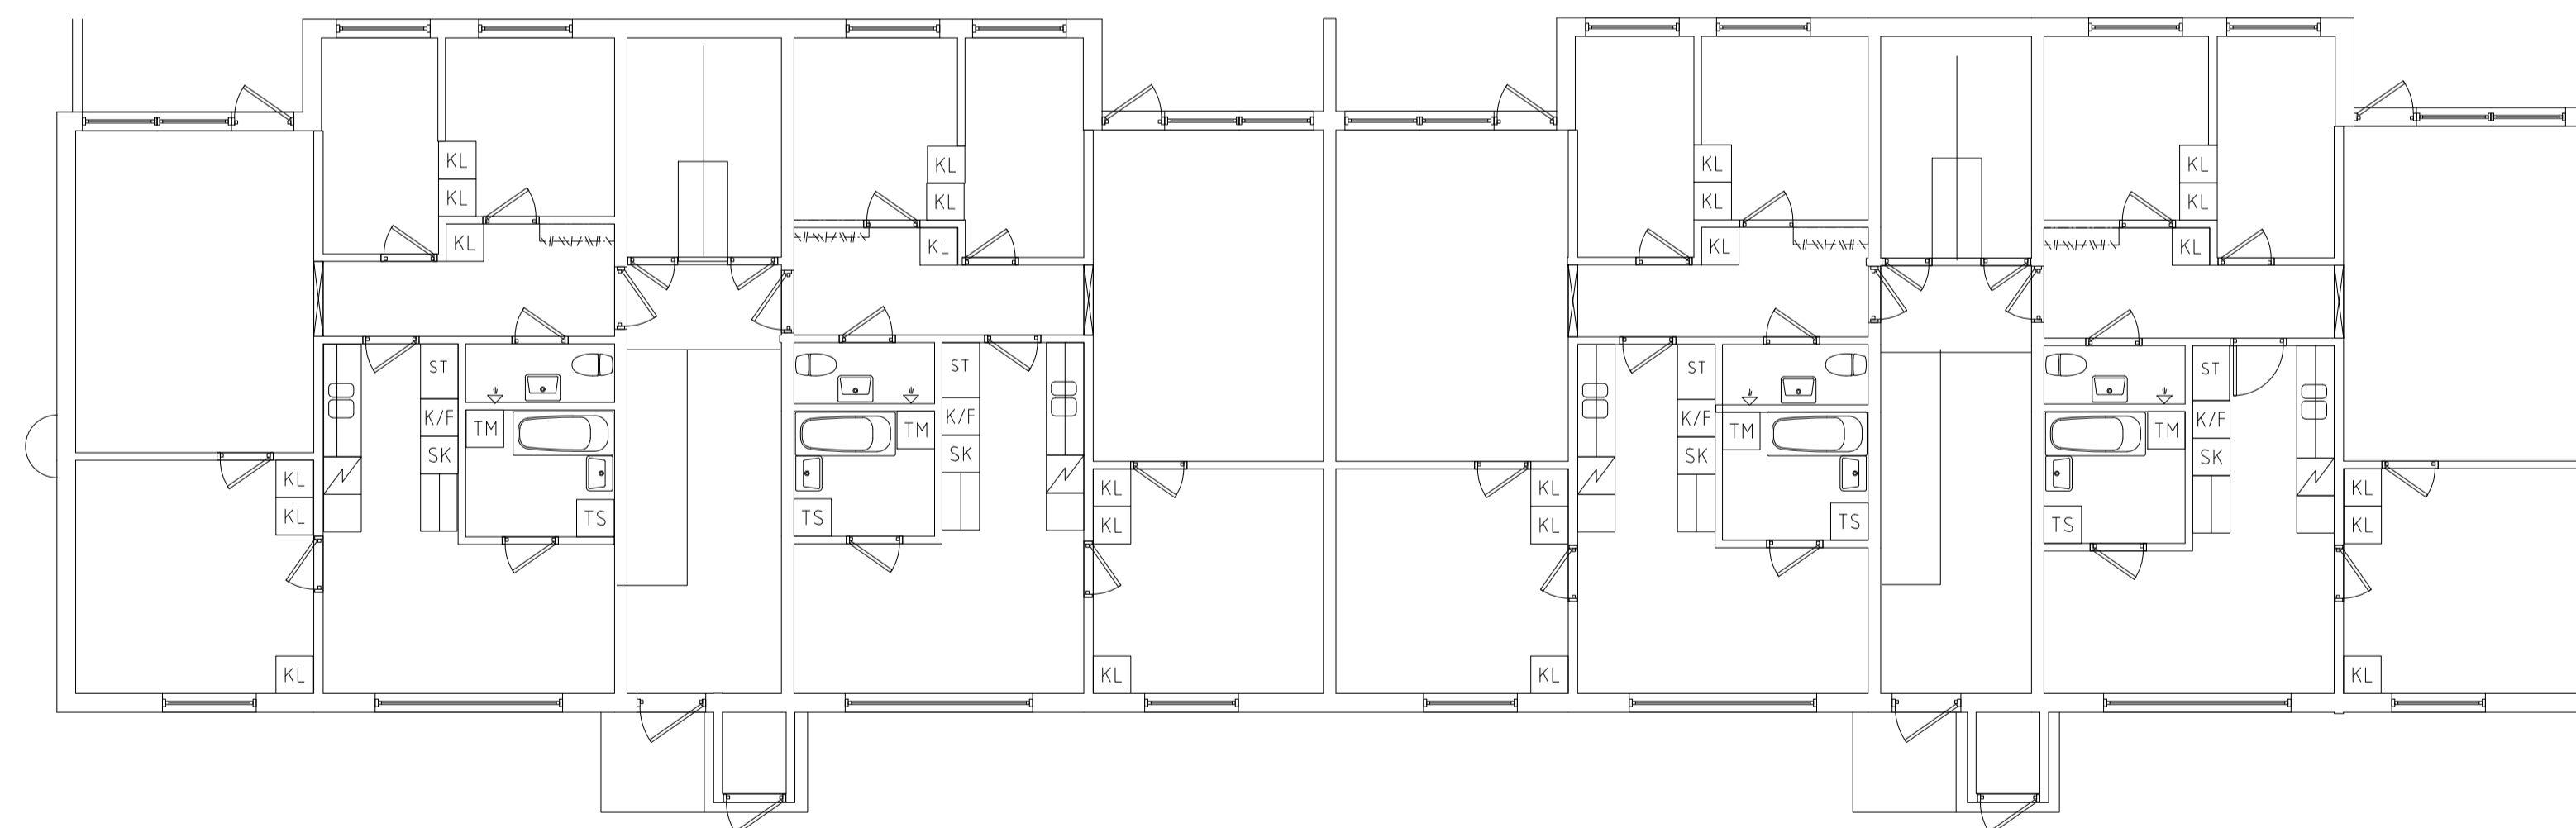



ALLA MÅTT KONTROLLERAS PÅ PLATS

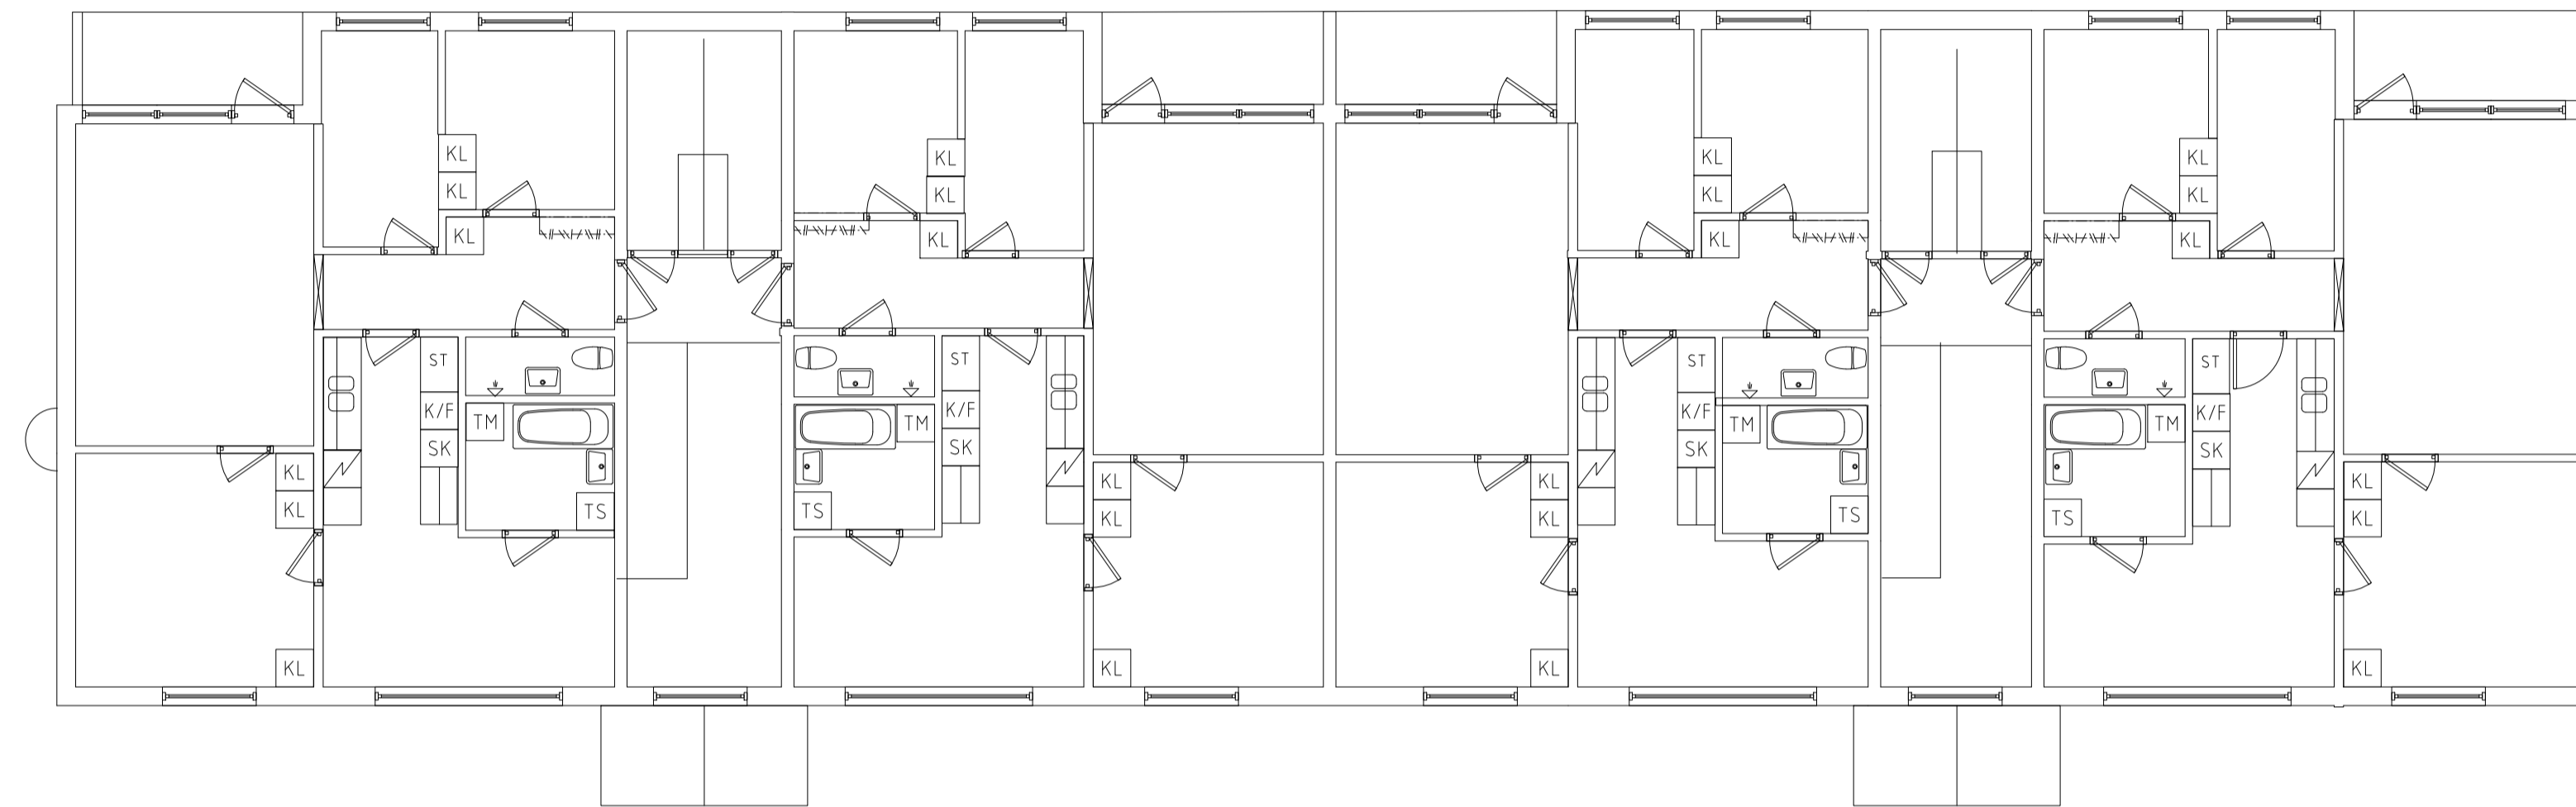

22

24

LIDNERSGATAN 22 - 24

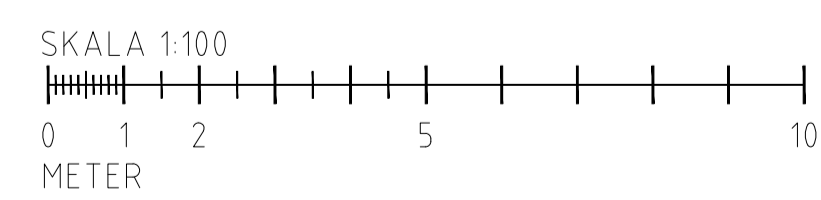

BET	ANT	ÄNDRINGEN AVSER	DATUM	SIGN
RELATIONSHANDLING				
LIDNERSGATAN 22 - 24				
PBEAB				
TRÖSKVERKSVÄGEN 37 125 32 ÄLVSJÖ				
MOBIL 0701-505 900		ORG.NR 556911-2282		
UPPDRAG NR	RITAD/KONSTR AV	HANDLÄGGARE		
2022-02-07	E.S.			
DATUM	ANSVARIG			
2022-02-07				
PLANER				
SKALA	NUMMER	BET		
1:100 (A1)	A-10.11-01	A		