
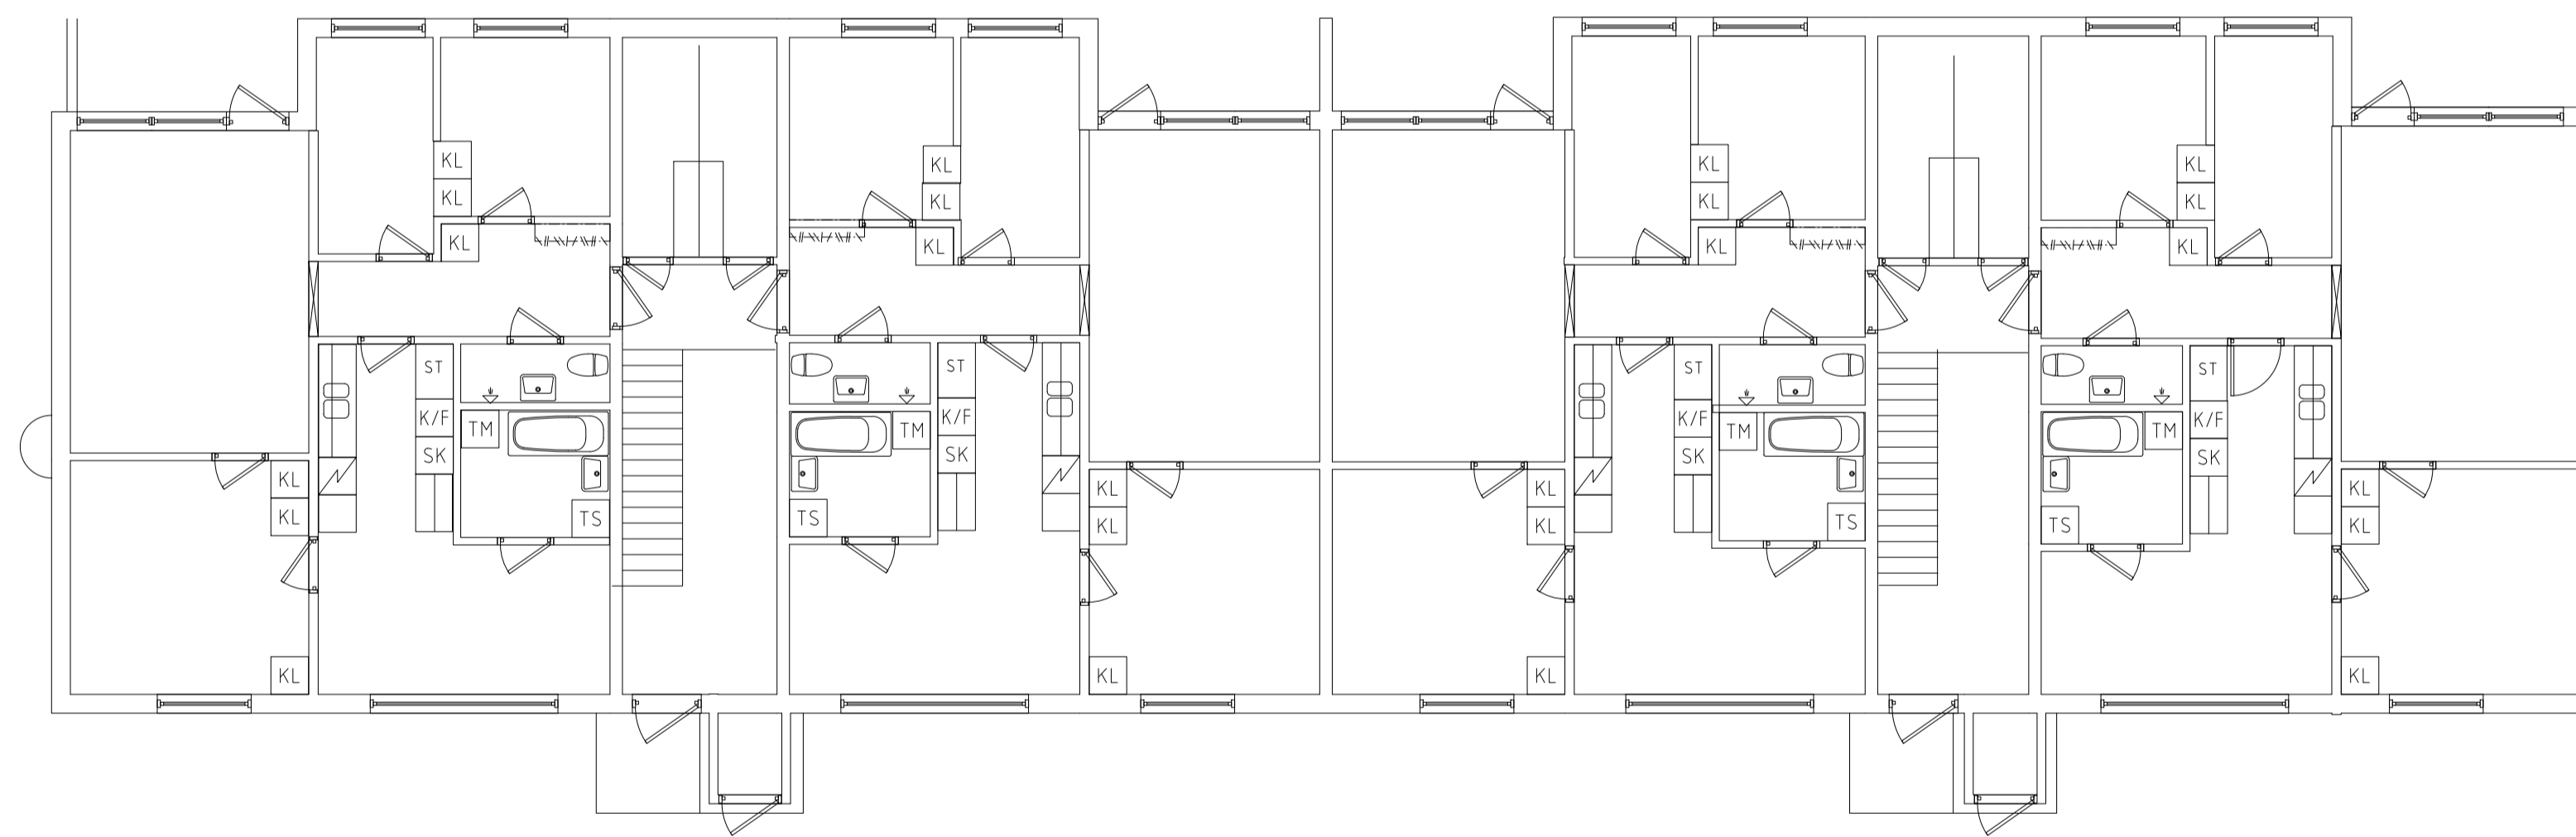


ALLA MÅTT KONTROLLERAS PÅ PLATS

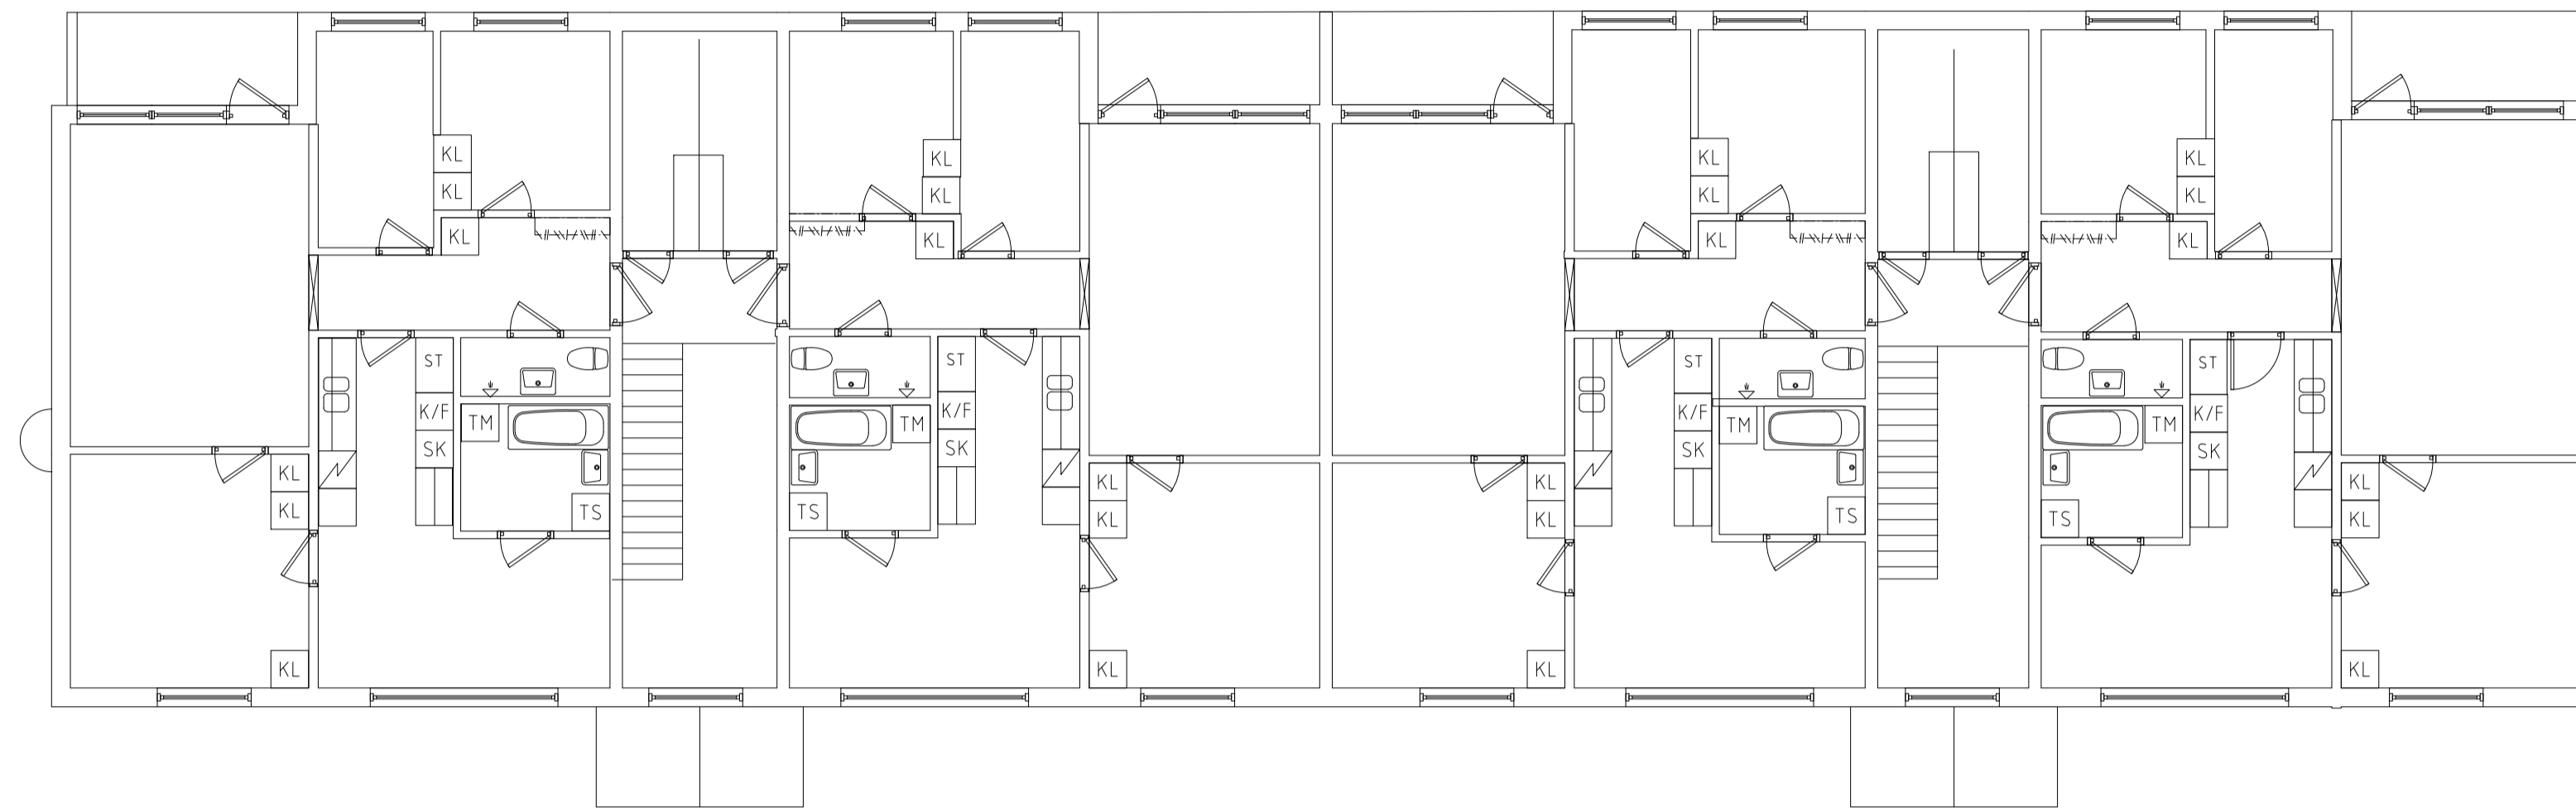


27

29

BOTTENVÅNING

VIKTOR RYDBERGSGATAN 27-29

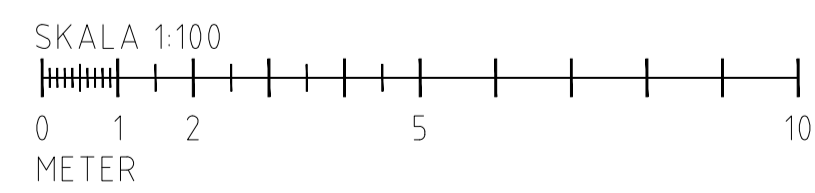

BET	ANT	ÄNDRINGEN AVSER	DATUM	SIGN
RELATIONSHANDLING				
VIKTOR RYDBERGSGATAN 27 - 29				
PBEAB				
TRÖSKVERKSVÅGEN 37 125 32 ÄLVSJÖ				
MOBIL 0704-505 900		ORG.NR 556911-3282		
UPPDRAG NR	RITAD/KONSTR AV	HANDLÄGGARE		
	E.S.			
DATUM	ANSVARIG			
PLANER				
SKALA	NUMMER	BET		
1:100 (A1)	A-10.5-01	A		