




ALLA MÅTT KONTROLLERAS PÅ PLATS

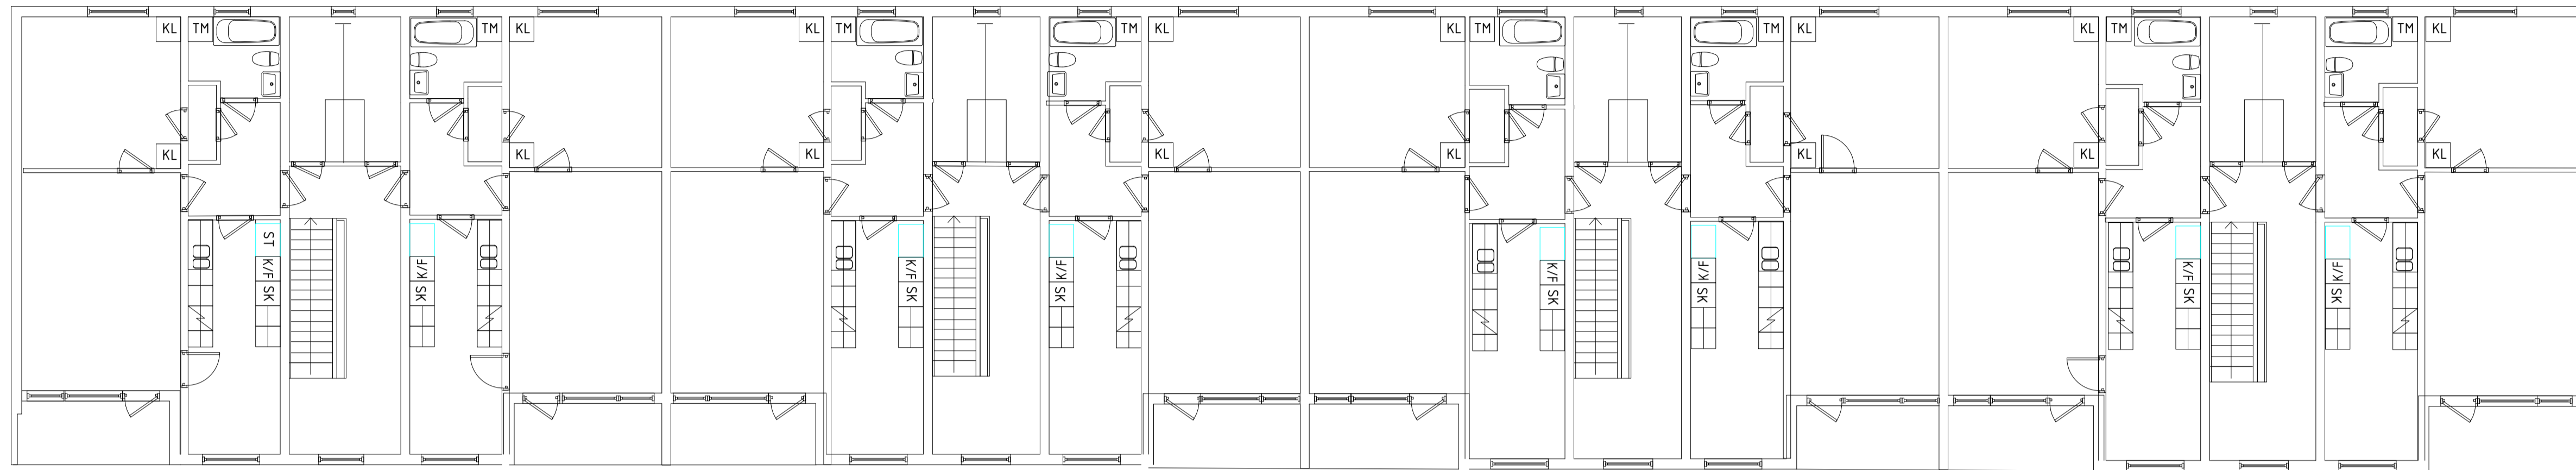

VÅN. 2 o. 3

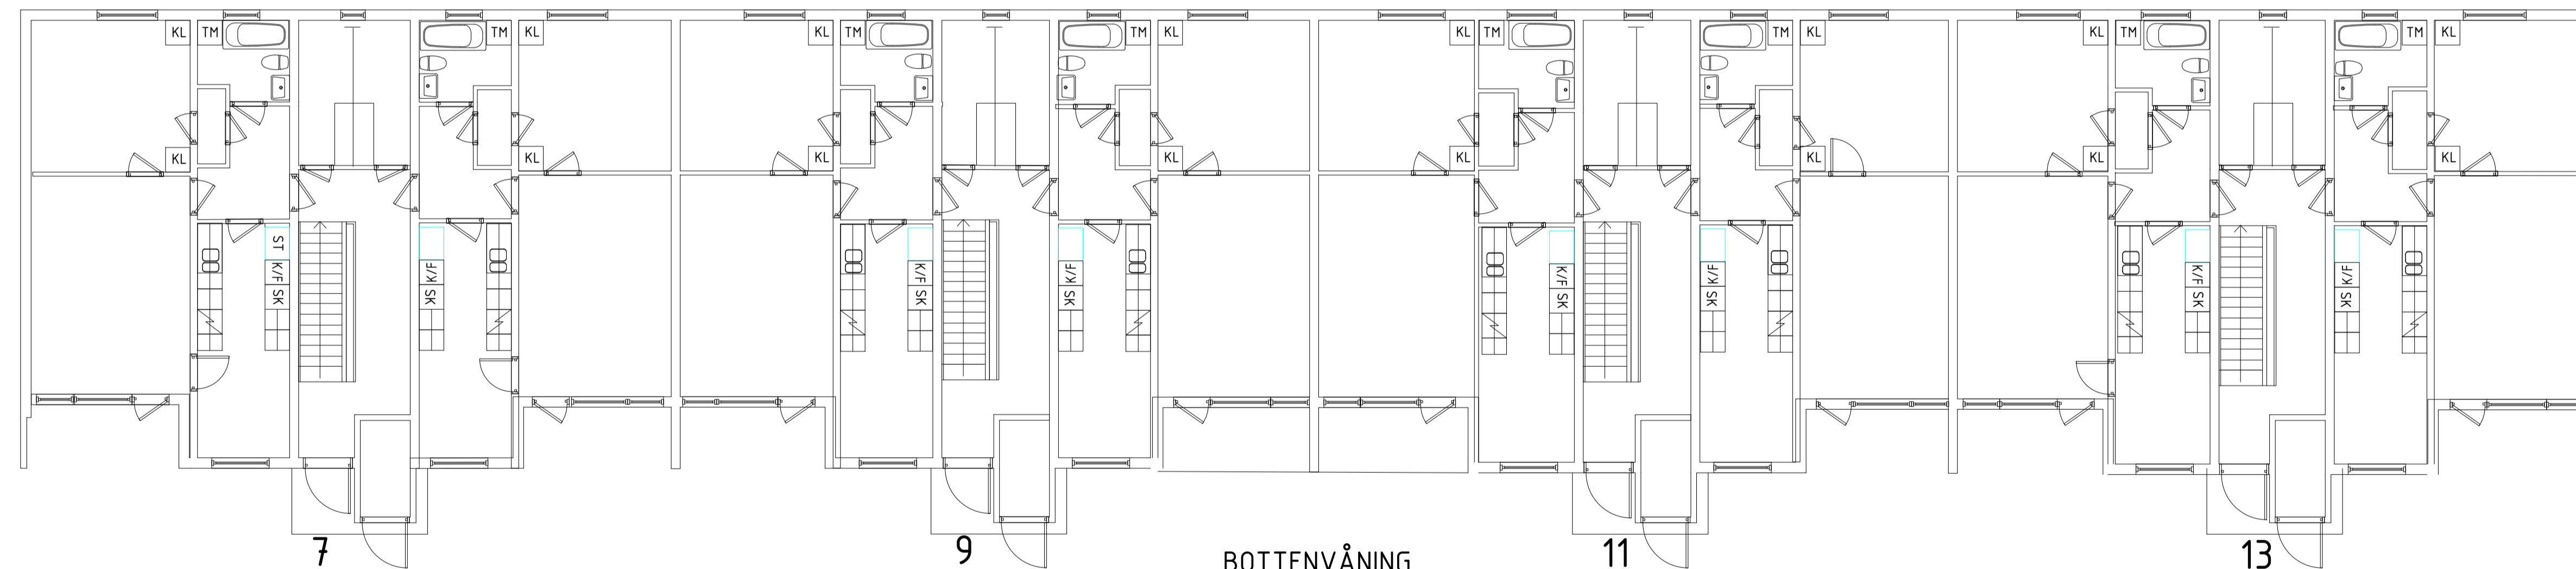

BOTTENVÅNING  
VIKTOR RYDBERGSGATAN 7-13

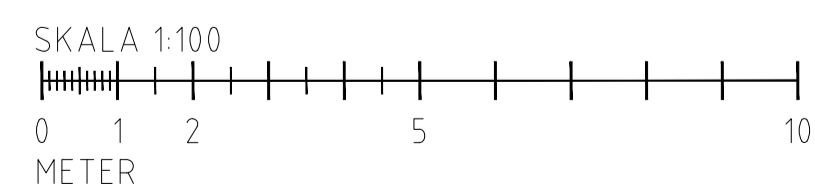

BET	ANT	ÄNDRINGEN AVSER	DATUM	SIGN
<b>RELATIONSHANDLING</b>				
VIKTOR RYDBERGSGATAN 7 - 13				
<b>PBEAB</b>				
TRÖSKVERKSVÄGEN 37 125 32 ÄLVSJÖ				
UPPDRAGSR		RITAD/KONSTR AV	HANDLAGGARE	
2022-02-07		E.S.		
DATUM		ANSVARIG		
PLANER				
SKALA	NUMMER	BET		
1:100 (A1)	A-10.2-01			