

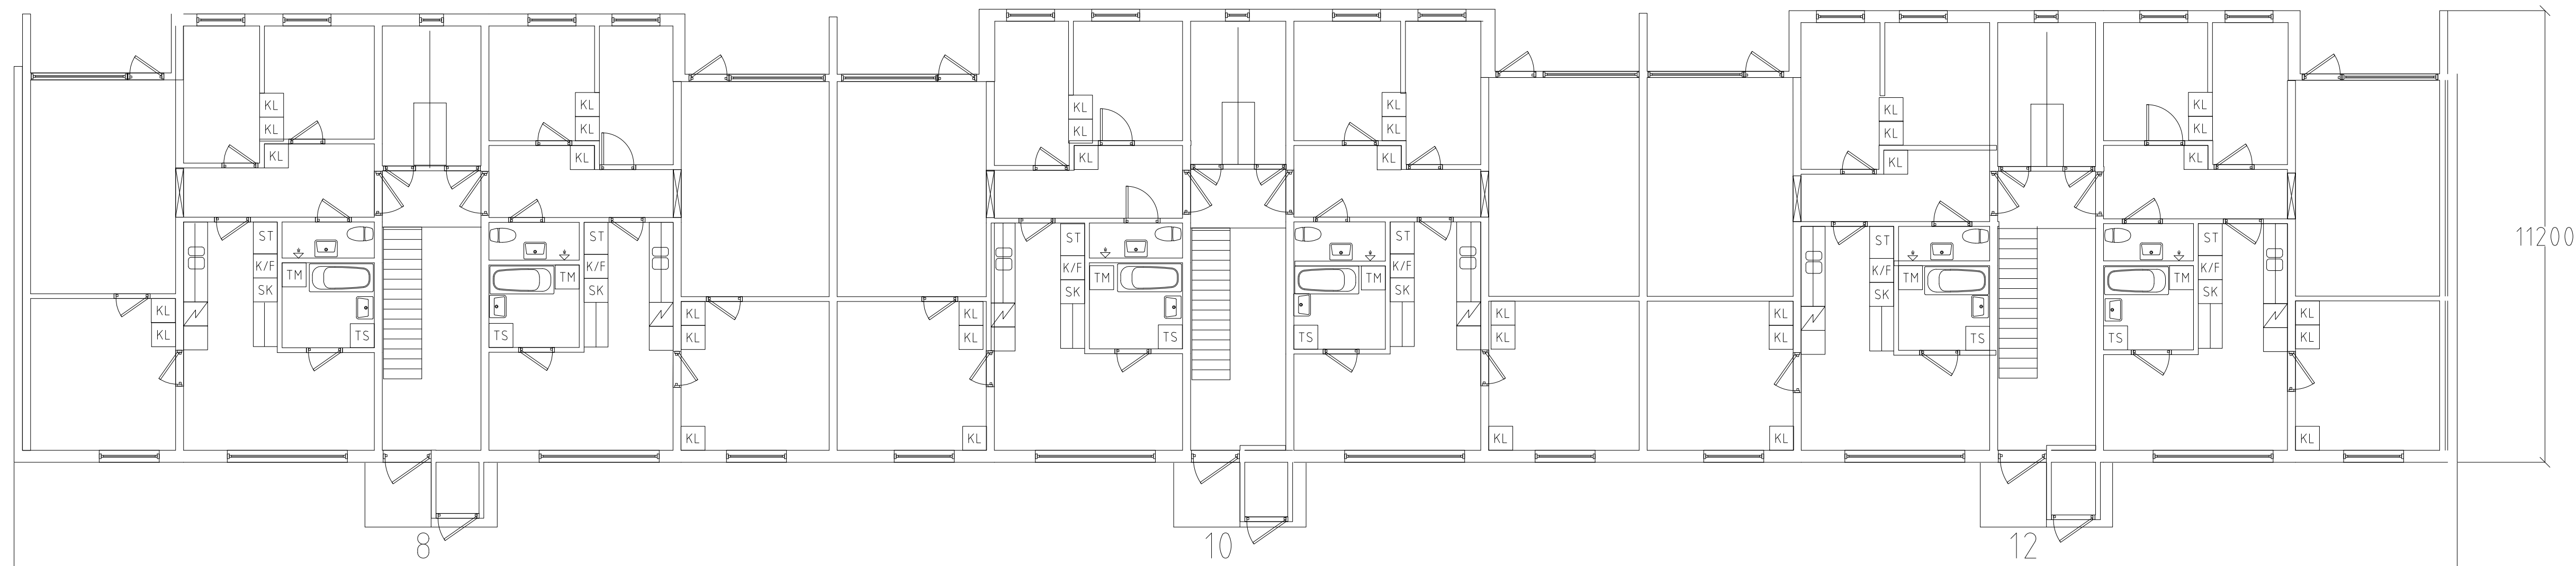


ALLA MÅTT KONTROLLERAS PÅ PLATS

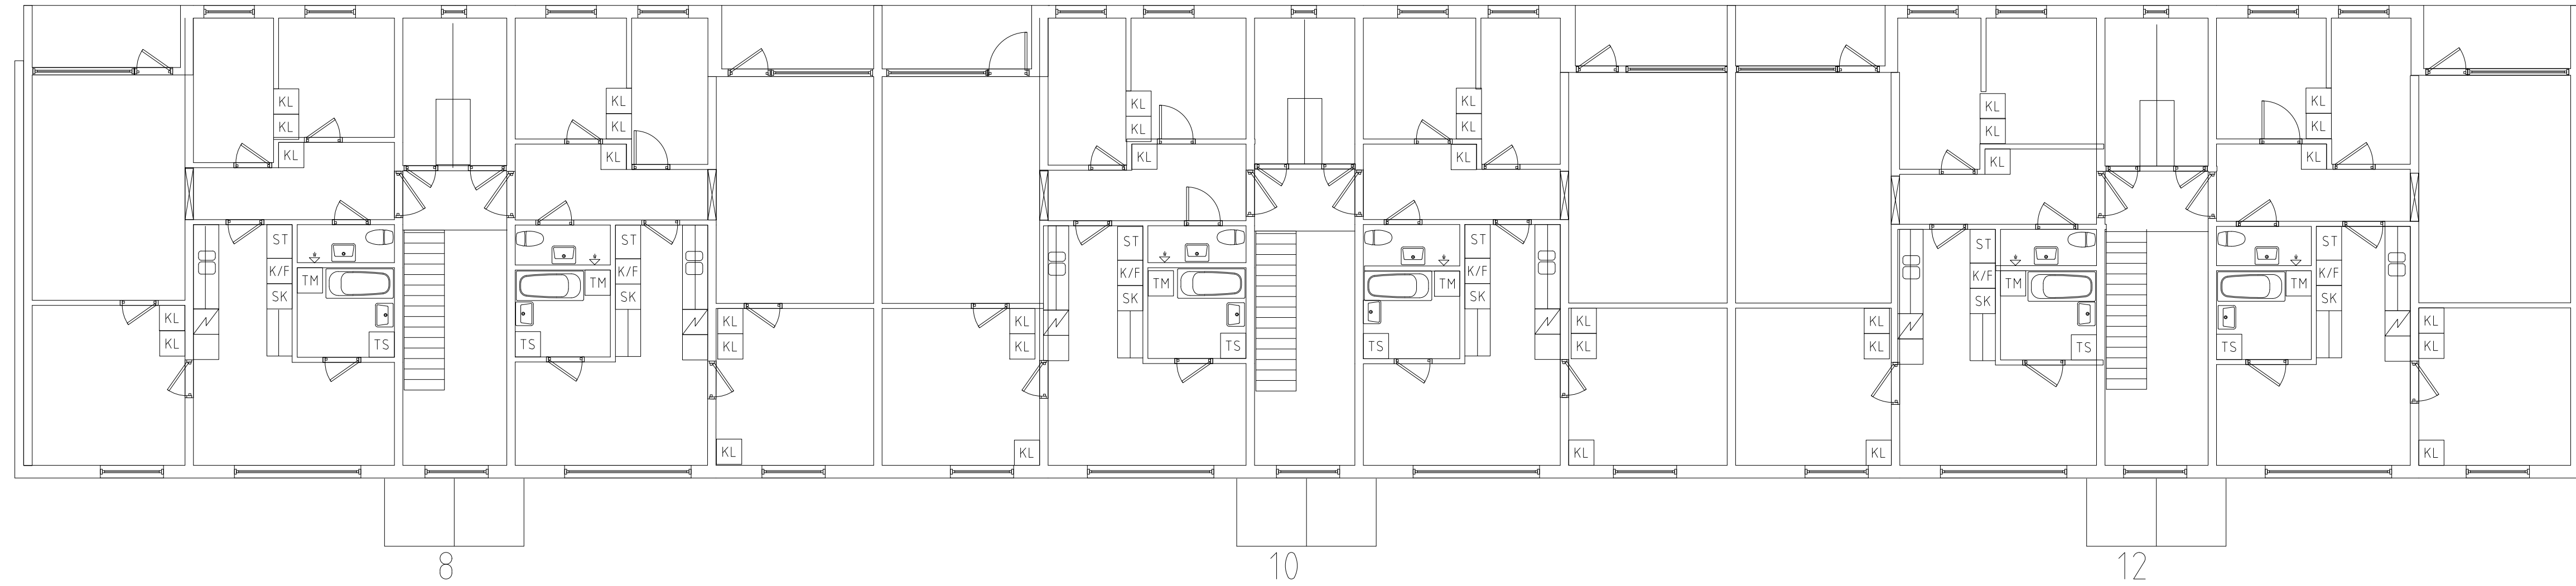

BOTTENVÅNING  
61050  
LIDNERSGATAN 8-12

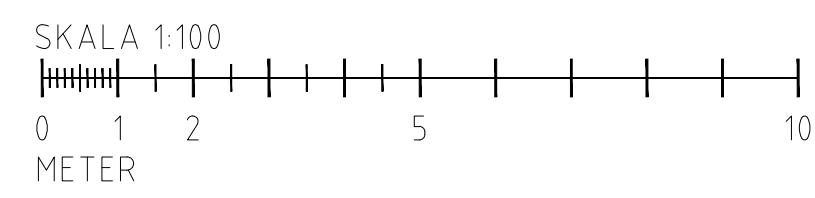

BET	ANT	ÄNDRINGEN AVSER	DATUM	SIGN
<b>RELATIONSHANDLING</b>				
<b>LIDNERSGATAN 8 - 12</b>				
<b>PBEAB</b>				
TRÖSKVERKSVÄGEN 37 125 32 ÄLVSJÖ				
<small>MOBIL 0704-505 900</small>		<small>ORG.NR 556911-2282</small>		
UPPDRAG NR	RITAD/KONSTR AV	HANDLÄGGARE		
	E.S.			
DATUM	ANSVARIG			
2022-02-07				
PLANER				
SKALA	NUMMER	BET		
1:100 (A1)	A-10.9-01	A		