

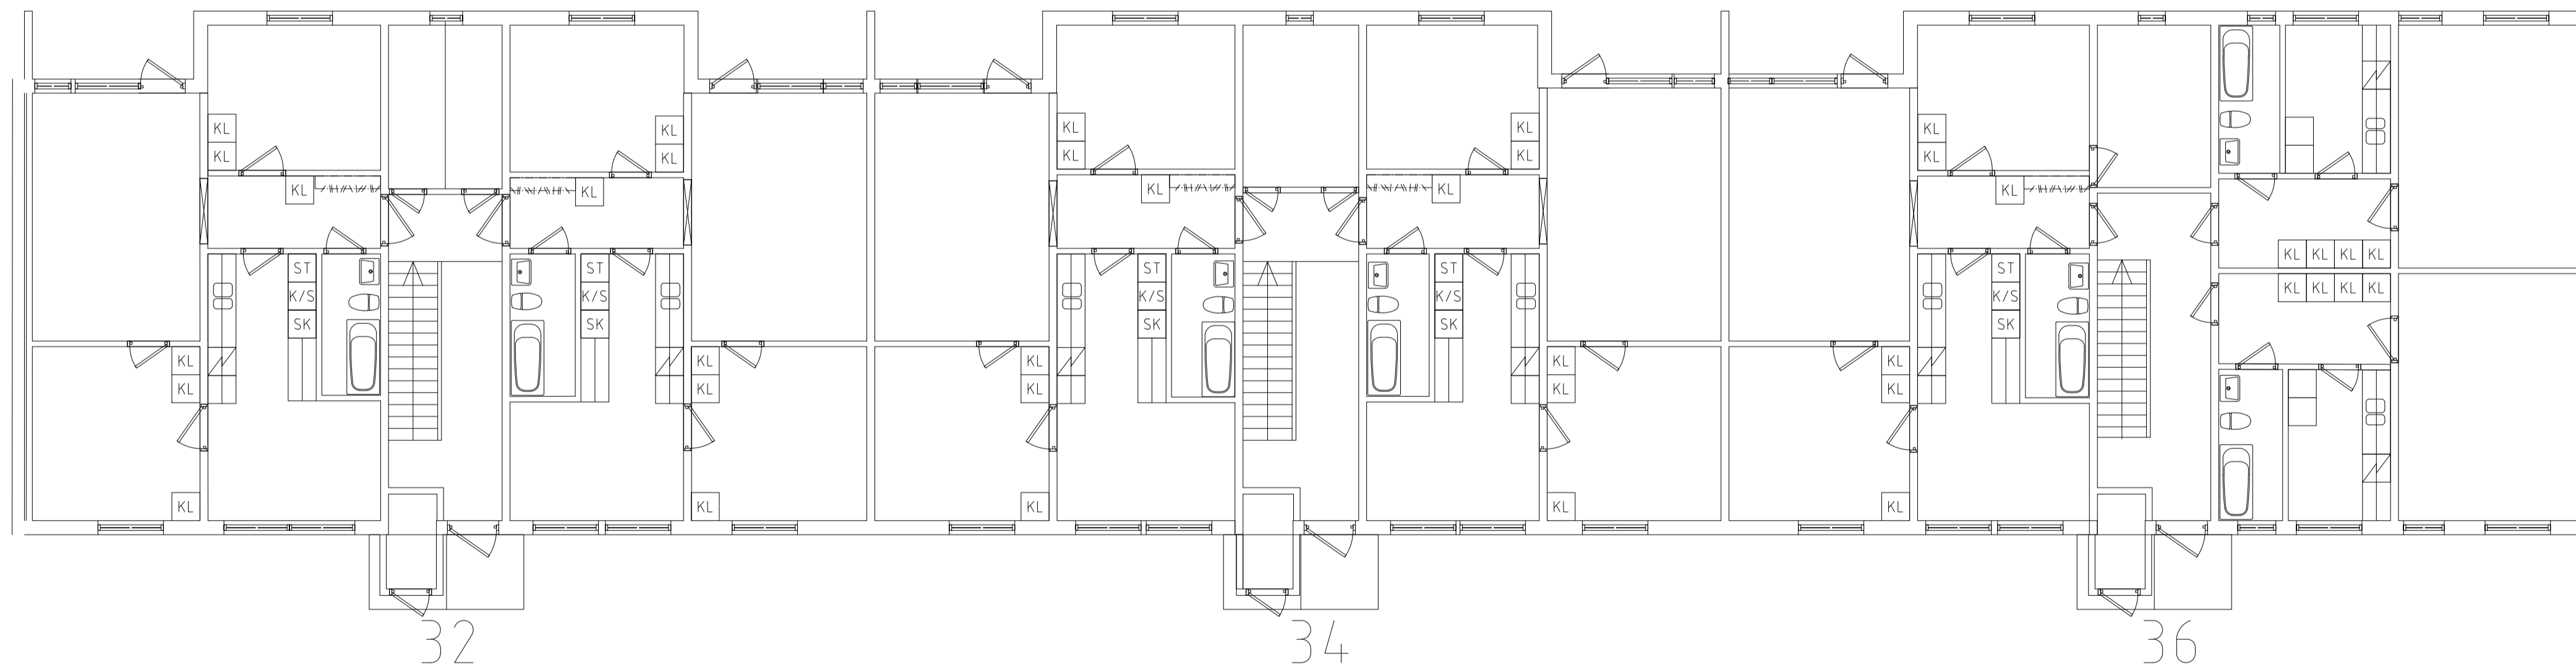


ALLA MÅTT KONTROLLERAS PÅ PLATS

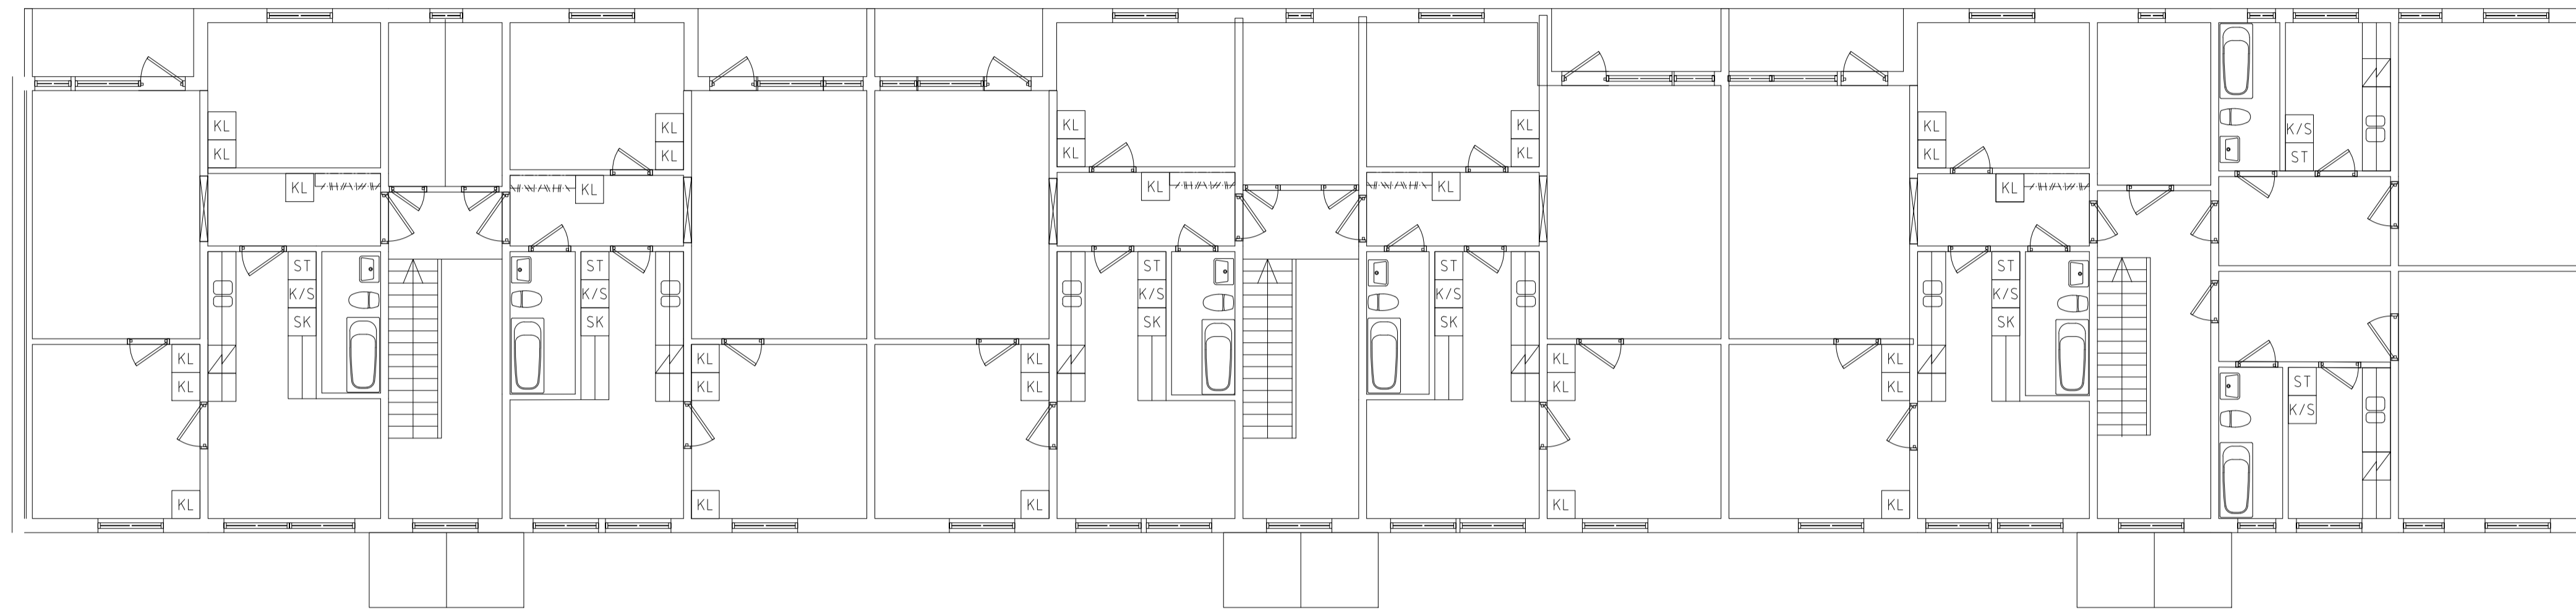

BOTTENVÅNING
LIDNERSGATAN 32 - 36

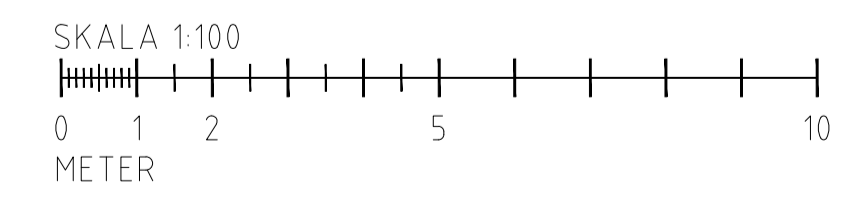

BET	ANT	ÄNDRINGEN AVSER	DATUM	SIGN
RELATIONSHANDLING				
LIDNERSGATAN 32 - 36				
PBEAB				
TRÖSKVERKSVÄGEN 37 125 32 ÄLVSJÖ				
UPPDRAG NR		RITAD/KONSTR AV	HANDLÄGGARE	
2022-02-07		E.S.	ANSVARIG	
PLANER				
SKALA	NUMMER	BET		
1:100 (A1)	A-10.13-01	A		