



ALLA MÅTT KONTROLLERAS PÅ PLATS

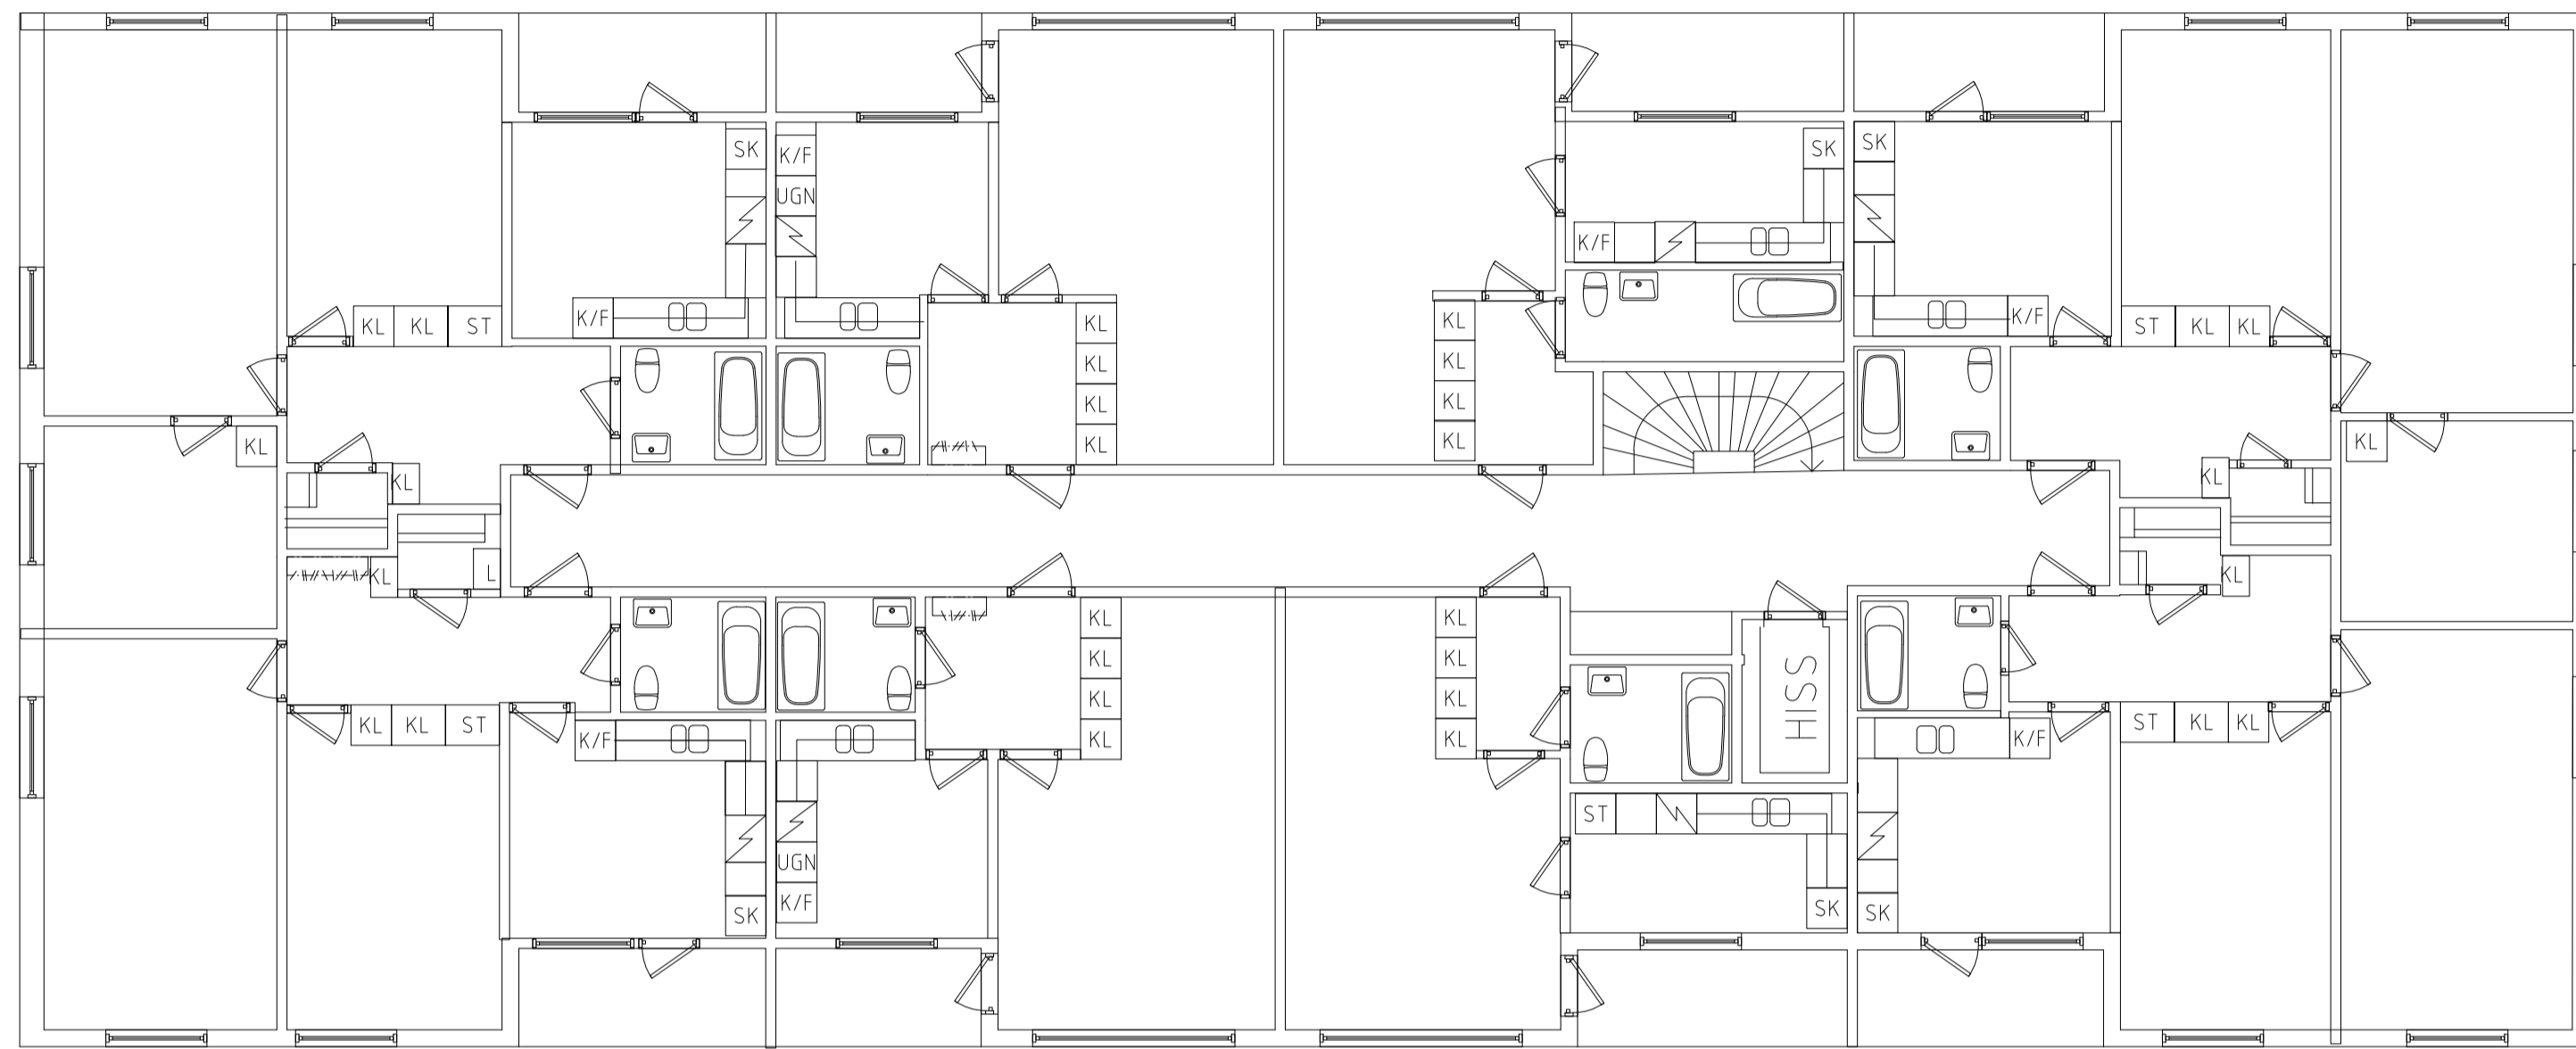


PLAN 1-5

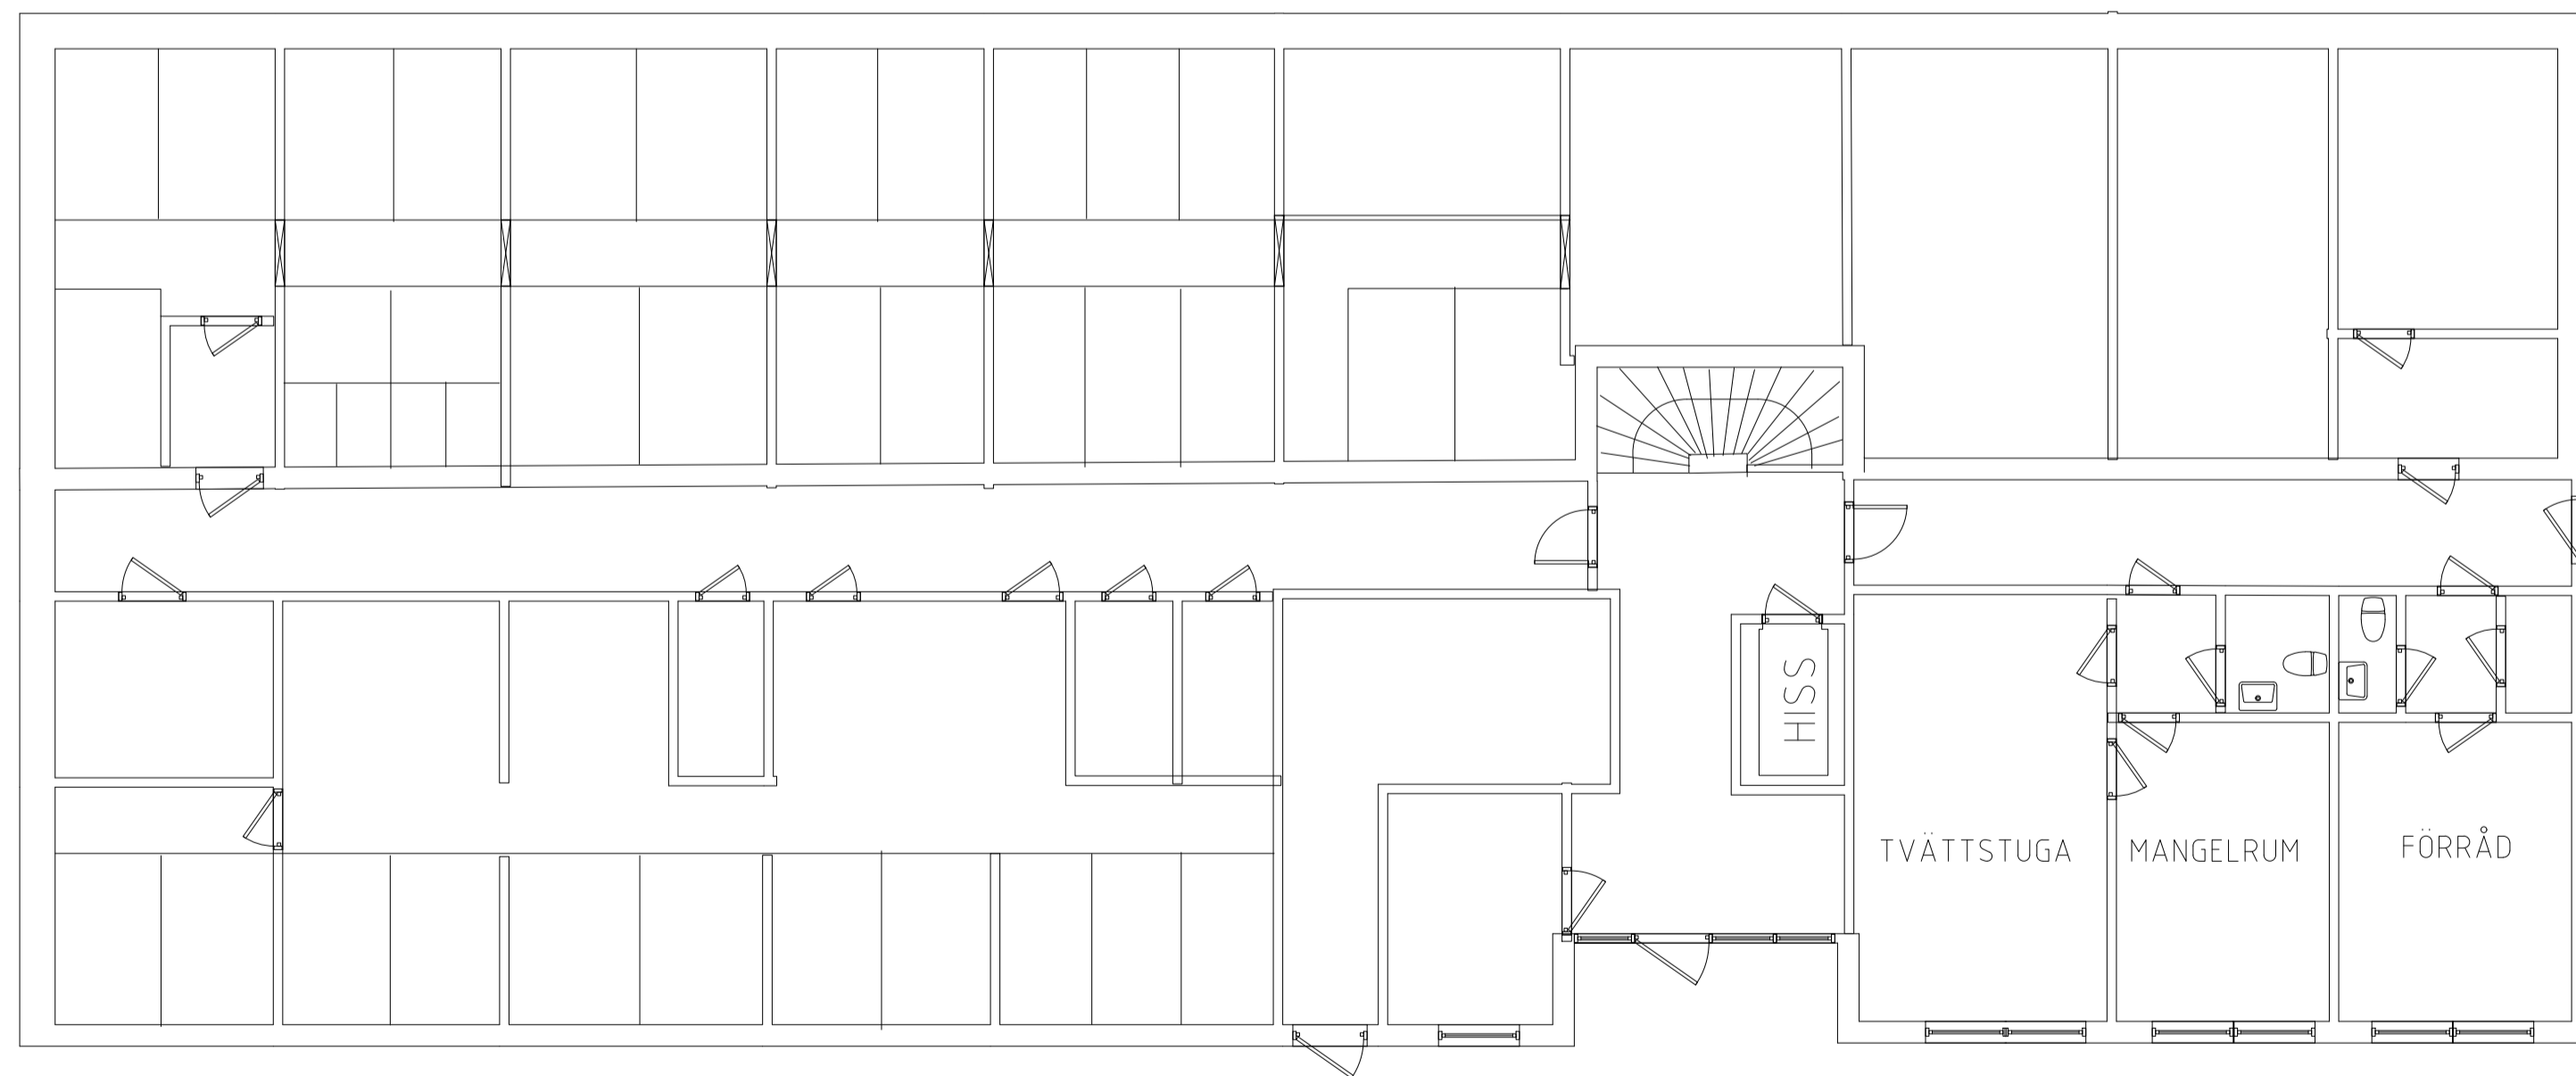

38

LIDNERSGATAN 38

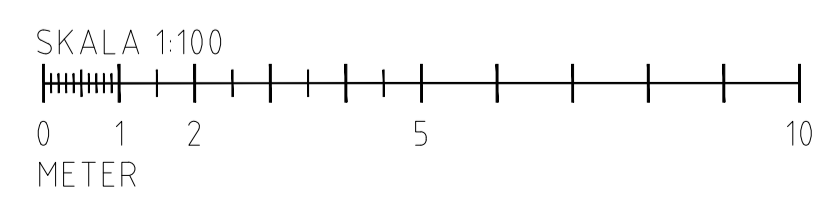

BET	ANT	ÄNDRINGEN AVSER	DATUM	SSN

PBE AB	RELATIONSHANDLING		
TRÖSKVERKSVÄGEN 37	5 VÅNINGAR		
124 32 ÄLVSJÖ	LIDNERSGATAN 38		
	Brf. BLÄCKHORNET		
0104 66 900	0100 040 00614 0300		
RITAD/KONSTR AV	UPPDRAGNR	SKALA 1:100 (A1)	
E.S.			
087/DATUM	KOD/TYP/POS	RITNINGNUMMER	ÄNDR BET
2022-02-07		A-10.14-01	A