



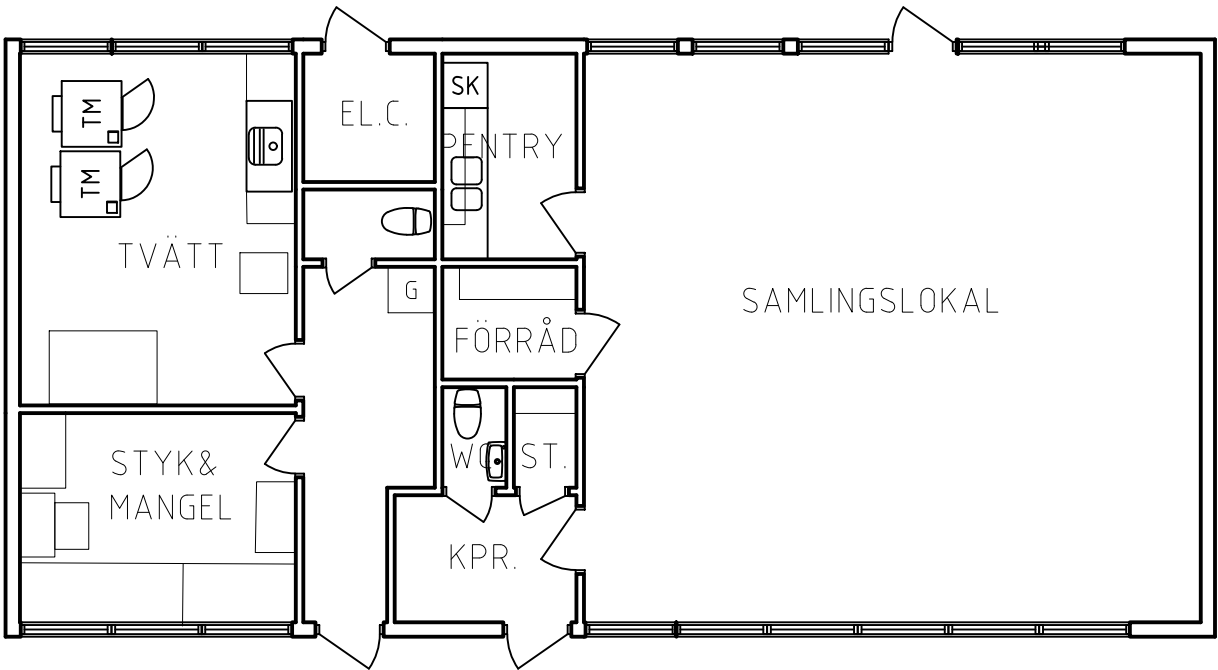

VIKTOR RYDBERGSGATAN 19

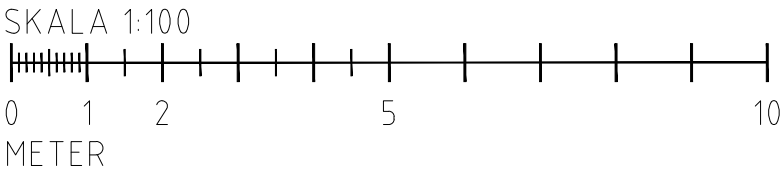

BET		ANT	ÄNDRINGEN AVSER	DATUM	SIGN
PBEAB Tröskverksvägen 37 125 32 ÄLVSJÖ mobil 0704-585 900 org.nr.556814-3282		RELATIONSRITNING VIKTOR RYDBERGSGATAN 19 PLANER			
		SKALA 1:100 (A1)			
RITAD/KONSTR AV E.S.		UPPDRA.G.NR		KOD/TYP/POS	
ORT/DATUM 2022-02-09		RITNINGSNUMMER A-10.17-01		ÄNDR BET A	